


SOKKEL

24(Du)

22(Dus)

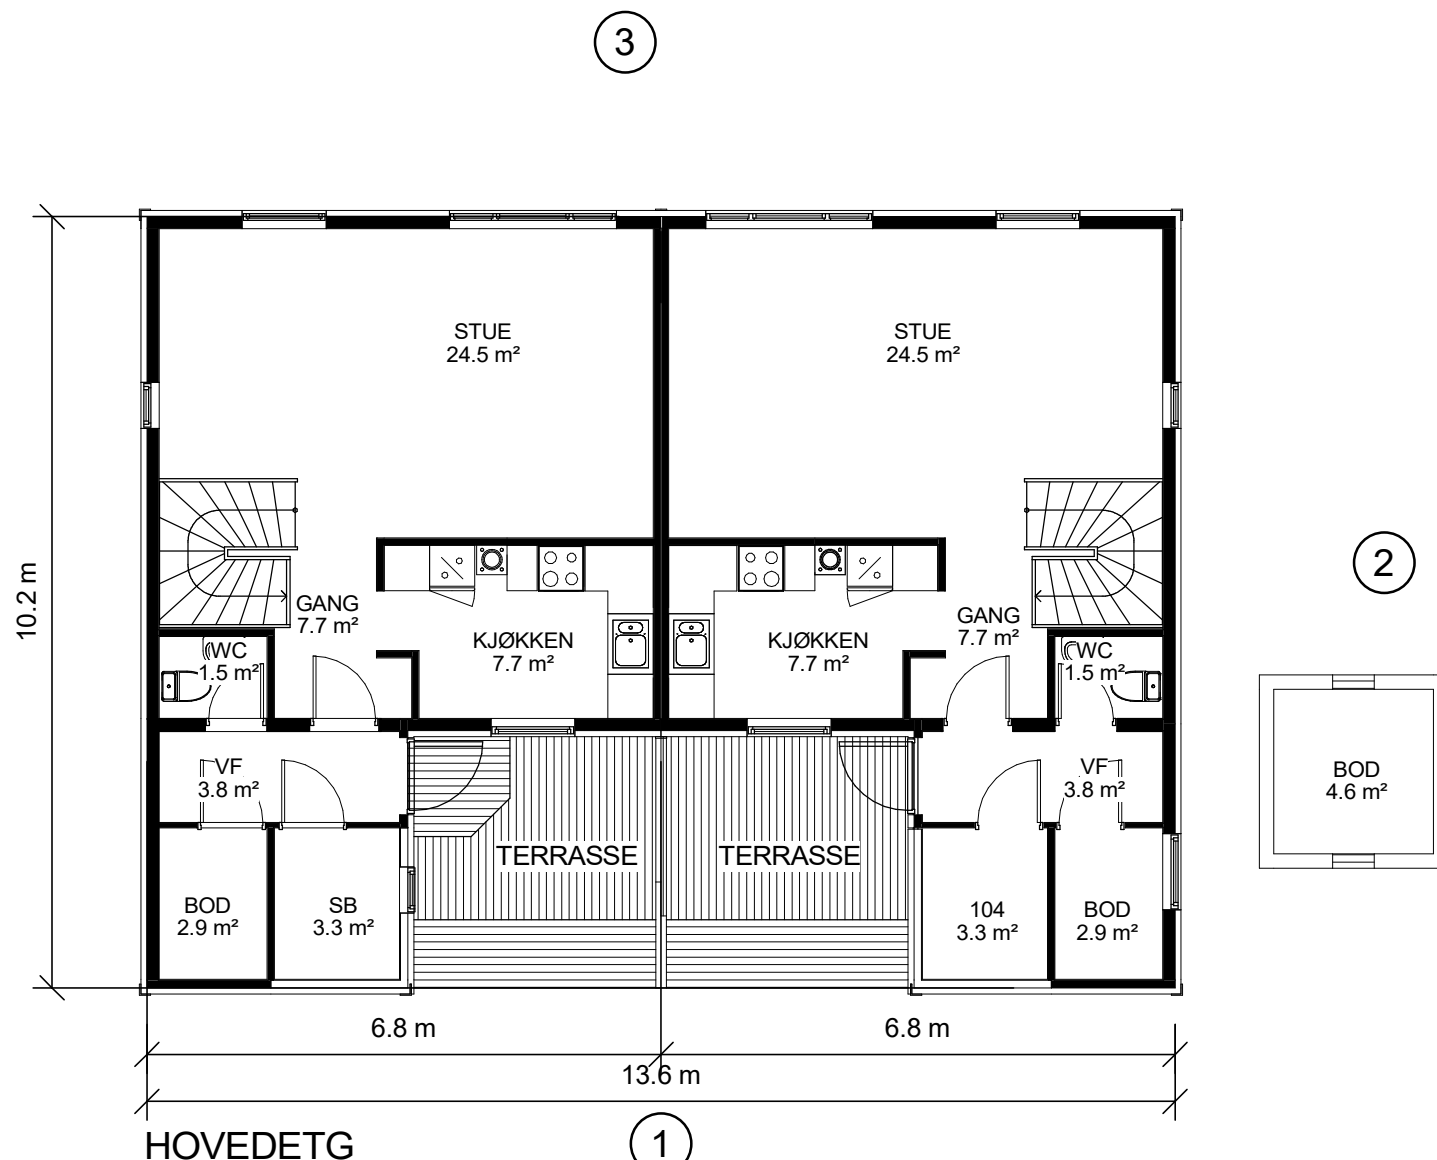

HOVEDETG

24(Du)

22(Dus)

Areal BRA	
Beskrivelse:	Areal:
24 - Sokkel	41.1 m ²
24 - Hovedetg.	53.3 m ²
22 - hovedetg.	53.3 m ²
22 - Sokkel	41.1 m ²
	188.8 m ²

Plan opptegnet etter original tegning. Eventuell endring av planløsning er ukjent.

Mål og opptegning av tillegg i bygningsmasse (utvendige boder, utbygg og terrasser) er basert på kommunens kart og bilder fra adressen. Målsetting er ikke kontrollert.

Utarbeidet av:
Unikus
 Postboks 4104,
 Terminalveien 10
 8089 Bodø, tlf. 75 56 51 20
 E-mail: post@unikus.no

MEDLEM:
HØGLIA BORETTSLAG
 TILTAKSHAVER: _____ G.nr/B.nr: _____
 BYGGEPLASS:
HØGLIA KOMMUNE:
BODØ

REV.	DATO	REVISJON	SIGN.
A	26.02.18	Rev. etter møte	
B	07.03.18	Retting	EL
C	12.03.18	Verandadør Sokkel	EL

TEGN, INNHOLD:				MALESTOKK:
PLANER				1 : 100
PROSJEKT:				PROSJEKT NR:
HØGLIA 22 OG 24 as Built				20140253
ARKITEKT:	DATO:	TEGN:	REV:	TEGN.NR:
	05.12.17	EJB	C	09.01



FASADE 1




FASADE 3

Plan opptegnet etter original tegning. Eventuell endring av planløsning er ukjent.
Mål og opptegning av tillegg i bygningsmasse (utvendige boder, utbygg og terrasser) er basert på kommunens kart og bilder fra adressen. Målsetting er ikke kontrollert.

Utarbeidet av: Unikus Postboks 4104, Terminalveien 10 8089 Bodø, tlf. 75 56 51 20 E-mail: post@unikus.no	MEDLEM: HØGLIA BORETTSLAG	REV. DATO REVISJON SIGN. A 26.02.18 Rev. etter møte B 07.03.18 Retting EL C 12.03.18 Verandadør Sokkel EL	TEGN. INNHOLD: FASADE 1 OG 2	MÅLESTOKK: 1 : 100
	TILTAKSHAVER: G.nr/B.nr:	BYGGEPLASS: HØGLIA	KOMMUNE: BODØ	PROSJEKT: HØGLIA 22 OG 24 as Built
			ARKITEKT:	DATO: 05.12.17 TEGN: EJB REV: C TEGN.NR: 09.02



FASADE 2

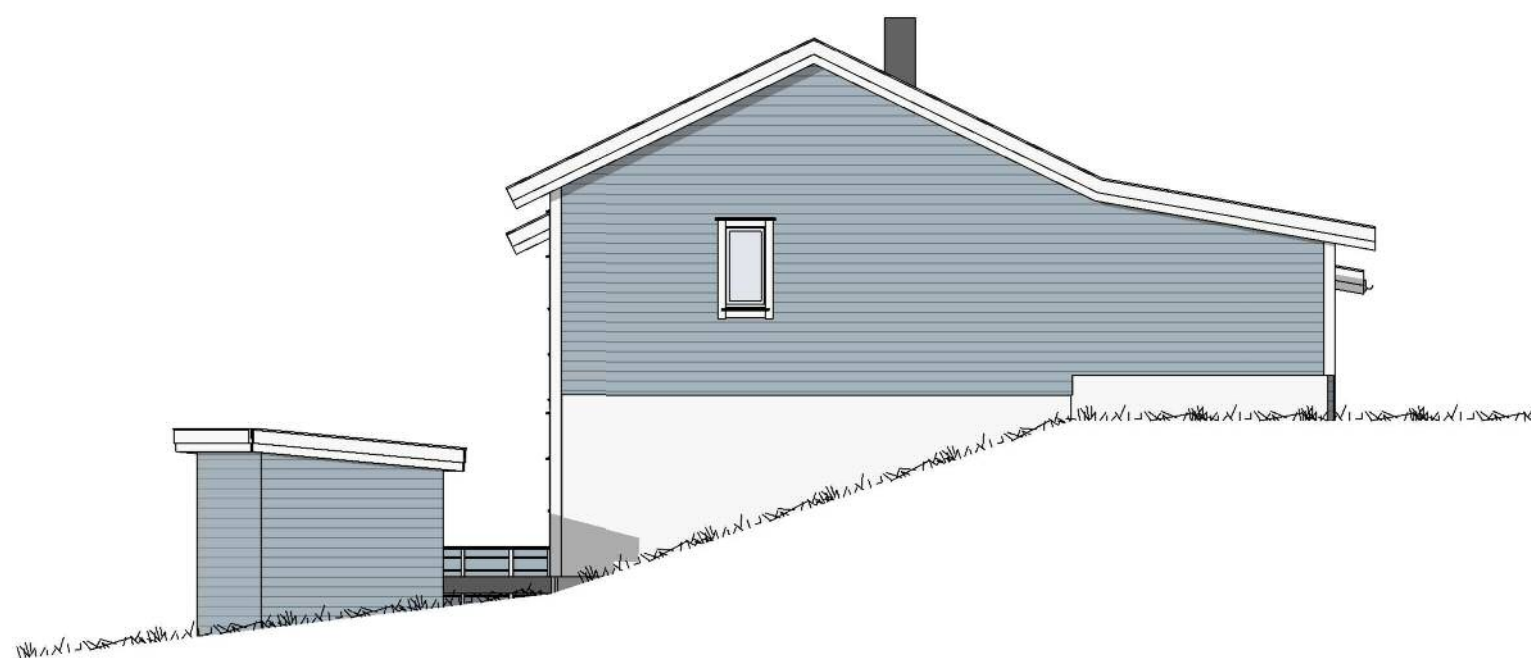

FASADE 4

Plan opptegnet etter original tegning. Eventuell endring av planløsning er ukjent.
Mål og opptegning av tillegg i bygningsmasse (utvendige boder, utbygg og terrasser) er basert på kommunens kart og bilder fra adressen. Målsetting er ikke kontrollert.

Utarbeidet av: Unikus Postboks 4104, Terminalveien 10 8089 Bodø, tlf. 75 56 51 20 E-mail: post@unikus.no	MEDLEM: HØGLIA BORETTSLAG	REV. DATO REVISJON SIGN. A 26.02.18 Rev. etter møte B 07.03.18 Retting EL C 12.03.18 Verandadør Sokkel EL	TEGN, INNHOLD: FASADE 3 OG 4	MÅLESTOKK: 1 : 100
	TILTAKSHAVER: G.nr/B.nr:	BYGGEPLASS: HØGLIA	KOMMUNE: BODØ	PROSJEKT: HØGLIA 22 OG 24 as Built
			ARKITEKT:	DATO: 05.12.17 TEGN: EJB REV: C TEGN.NR: 09.03