



Areal BRA	
Beskrivelse:	Areal:
38 1.etg	75.8 m ²
36 1.etg	53.4 m ²
34 1.etg	53.2 m ²
34 2.etg	49.4 m ²
36 2.etg	49.6 m ²
38 2.etg	49.4 m ²
38 u.etg	29.3 m ²
	360.1 m ²

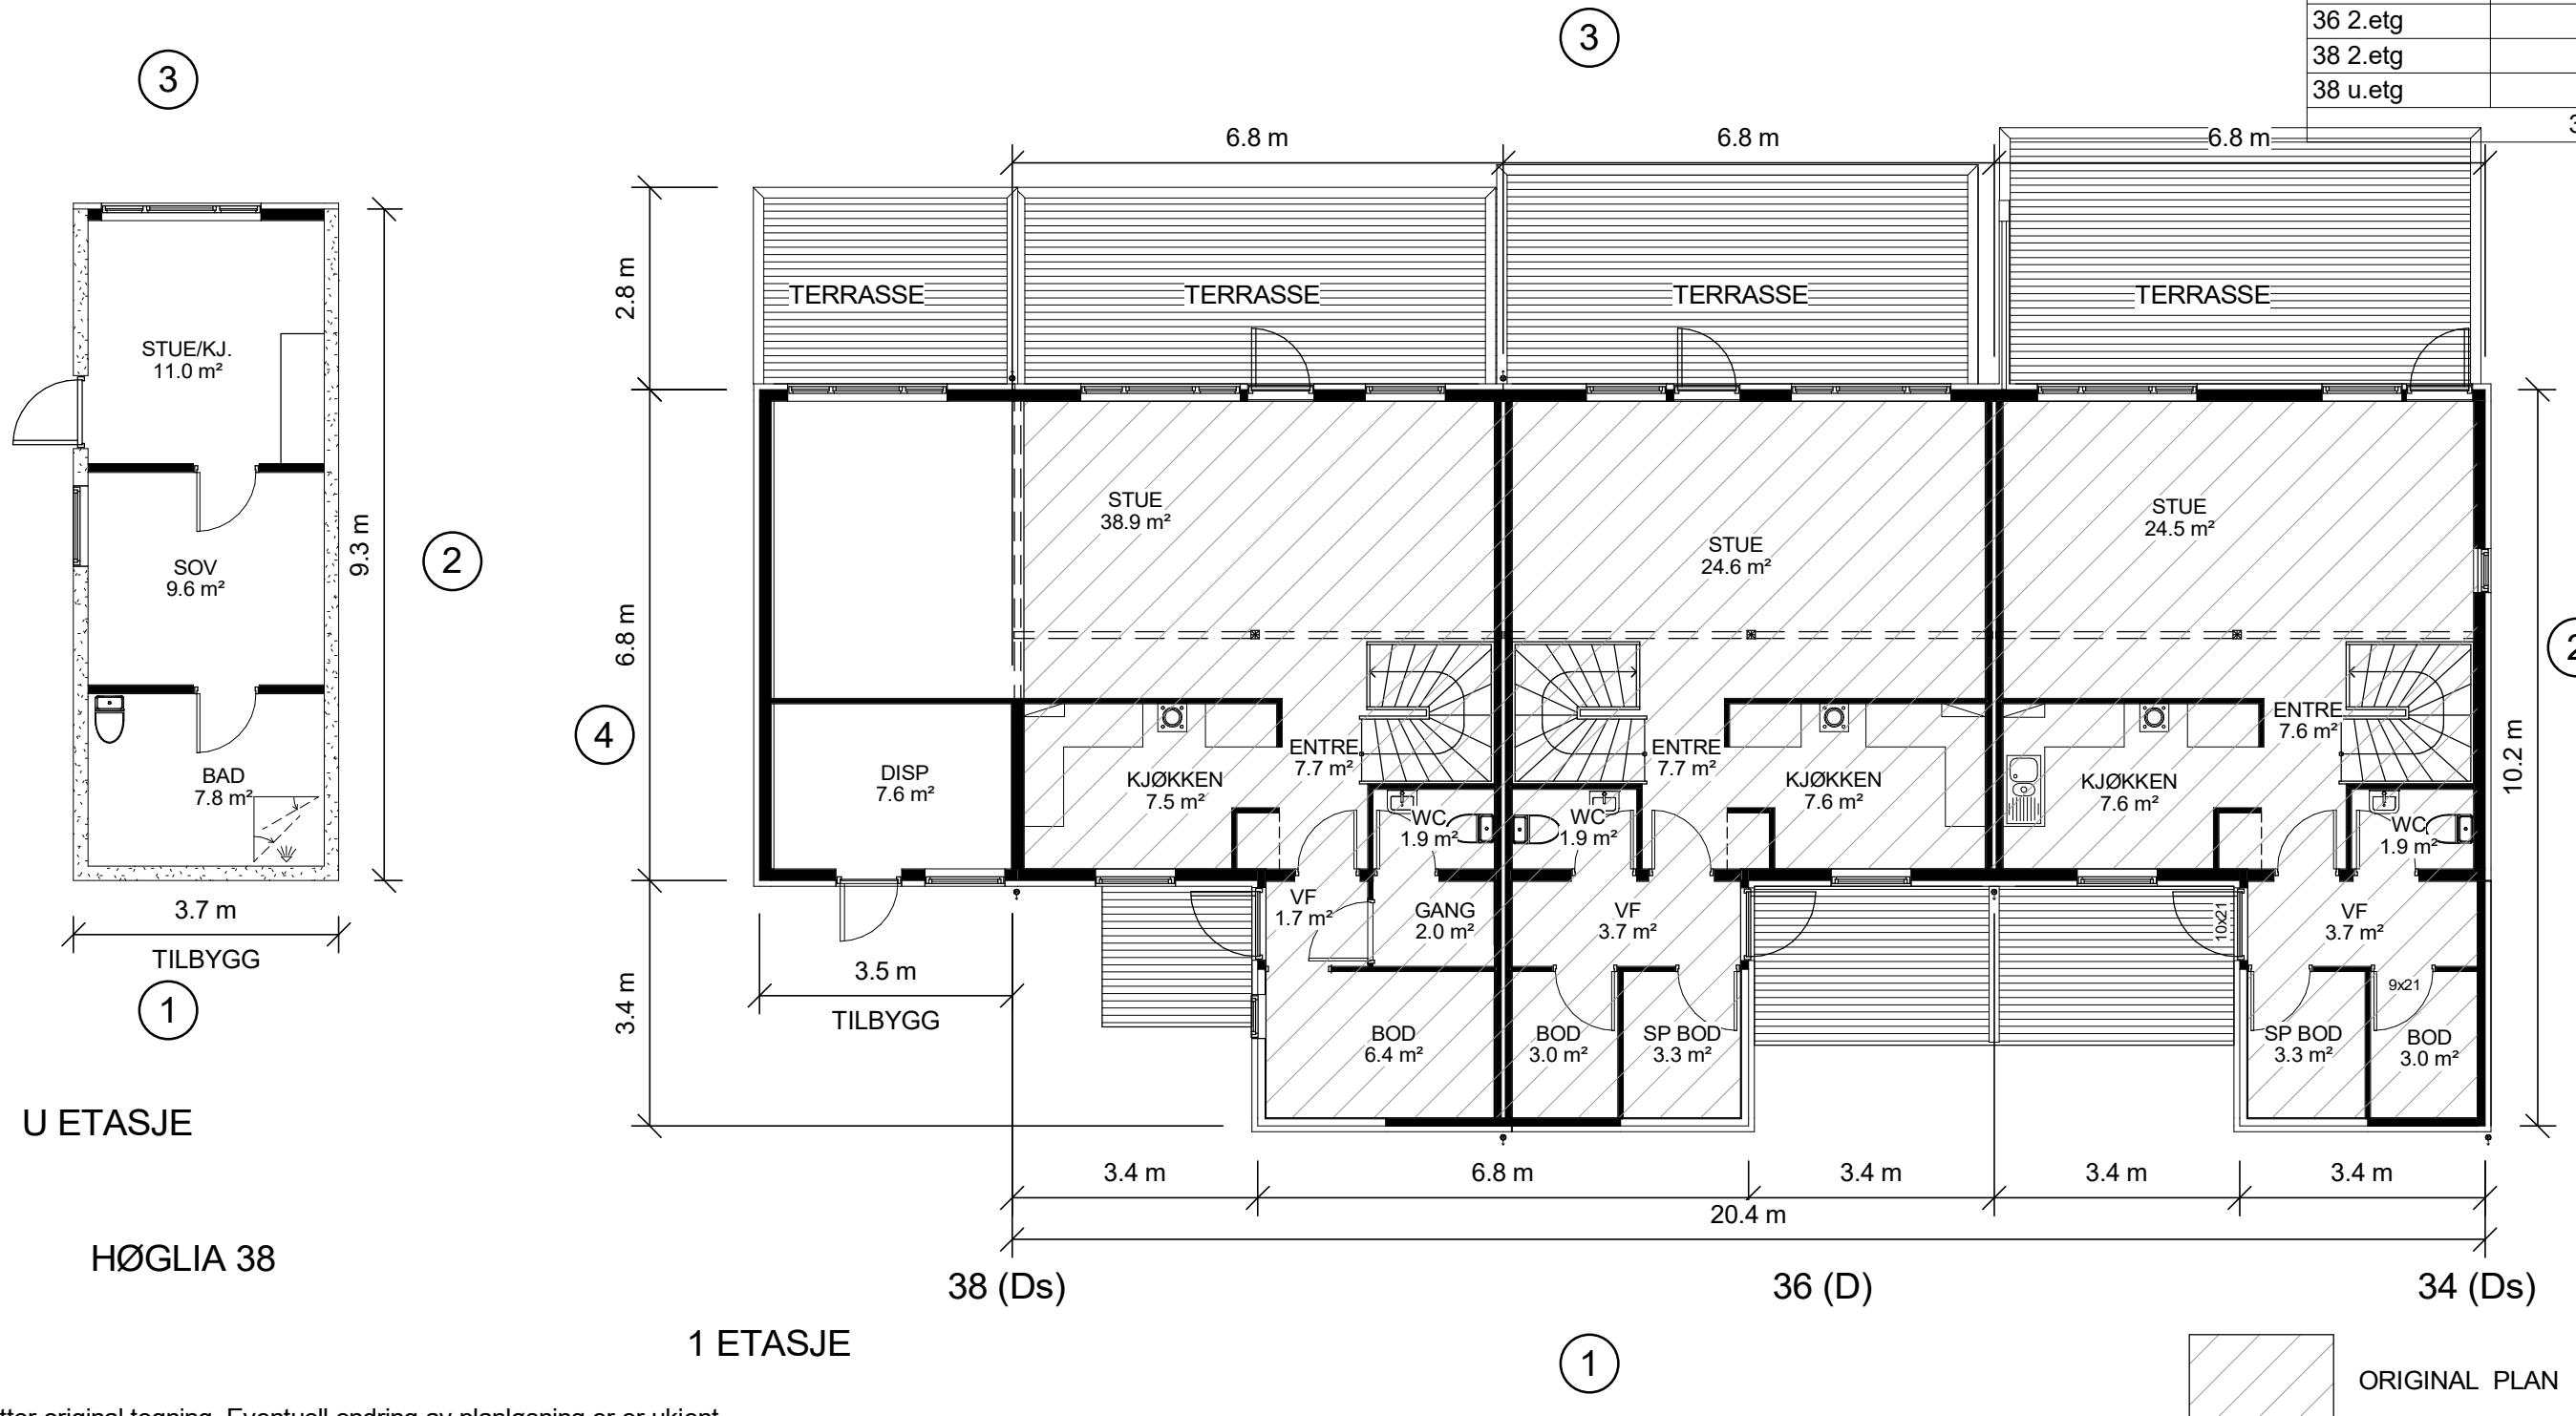

Plan opptegnet etter original tegning. Eventuell endring av planløsning er ukjent.
Mål og opptegning av tillegg i bygningsmasse (utvendige boder, utbygg og terrasser) er basert på kommunens kart og bilder fra adressen. Målsetting er ikke kontrollert.

Utarbeidet av: Unikus Postboks 4104, Terminalveien 10 8089 Bodø, tlf. 75 56 51 20 E-mail: post@unikus.no	MEDLEM: Høglia borettslag	REV. DATO REVISJON SIGN. A 26.02.18 Retting TW-O B 07.03.18 Retting EL	TEKN. INNHOLD: Planer U ETG og 1. ETG PROSJEKT: HØGLIA 34-36-38 as Built	MÅLESTOKK: 1 : 100
	TILTAKSHAVER: G.nr/B.nr:	BYGGEPLASS: KOMMUNE:	ARKITEKT: DATO: 05.12.17 TEGN: EJB REV: B	PROSJEKT NR: 20140253 TEGN. NR.: 09.01

Areal BRA	
Beskrivelse:	Areal:
38 1.etg	75.8 m ²
36 1.etg	53.4 m ²
34 1.etg	53.2 m ²
34 2.etg	49.4 m ²
36 2.etg	49.6 m ²
38 2.etg	49.4 m ²
38 u.etg	29.3 m ²
	360.1 m ²

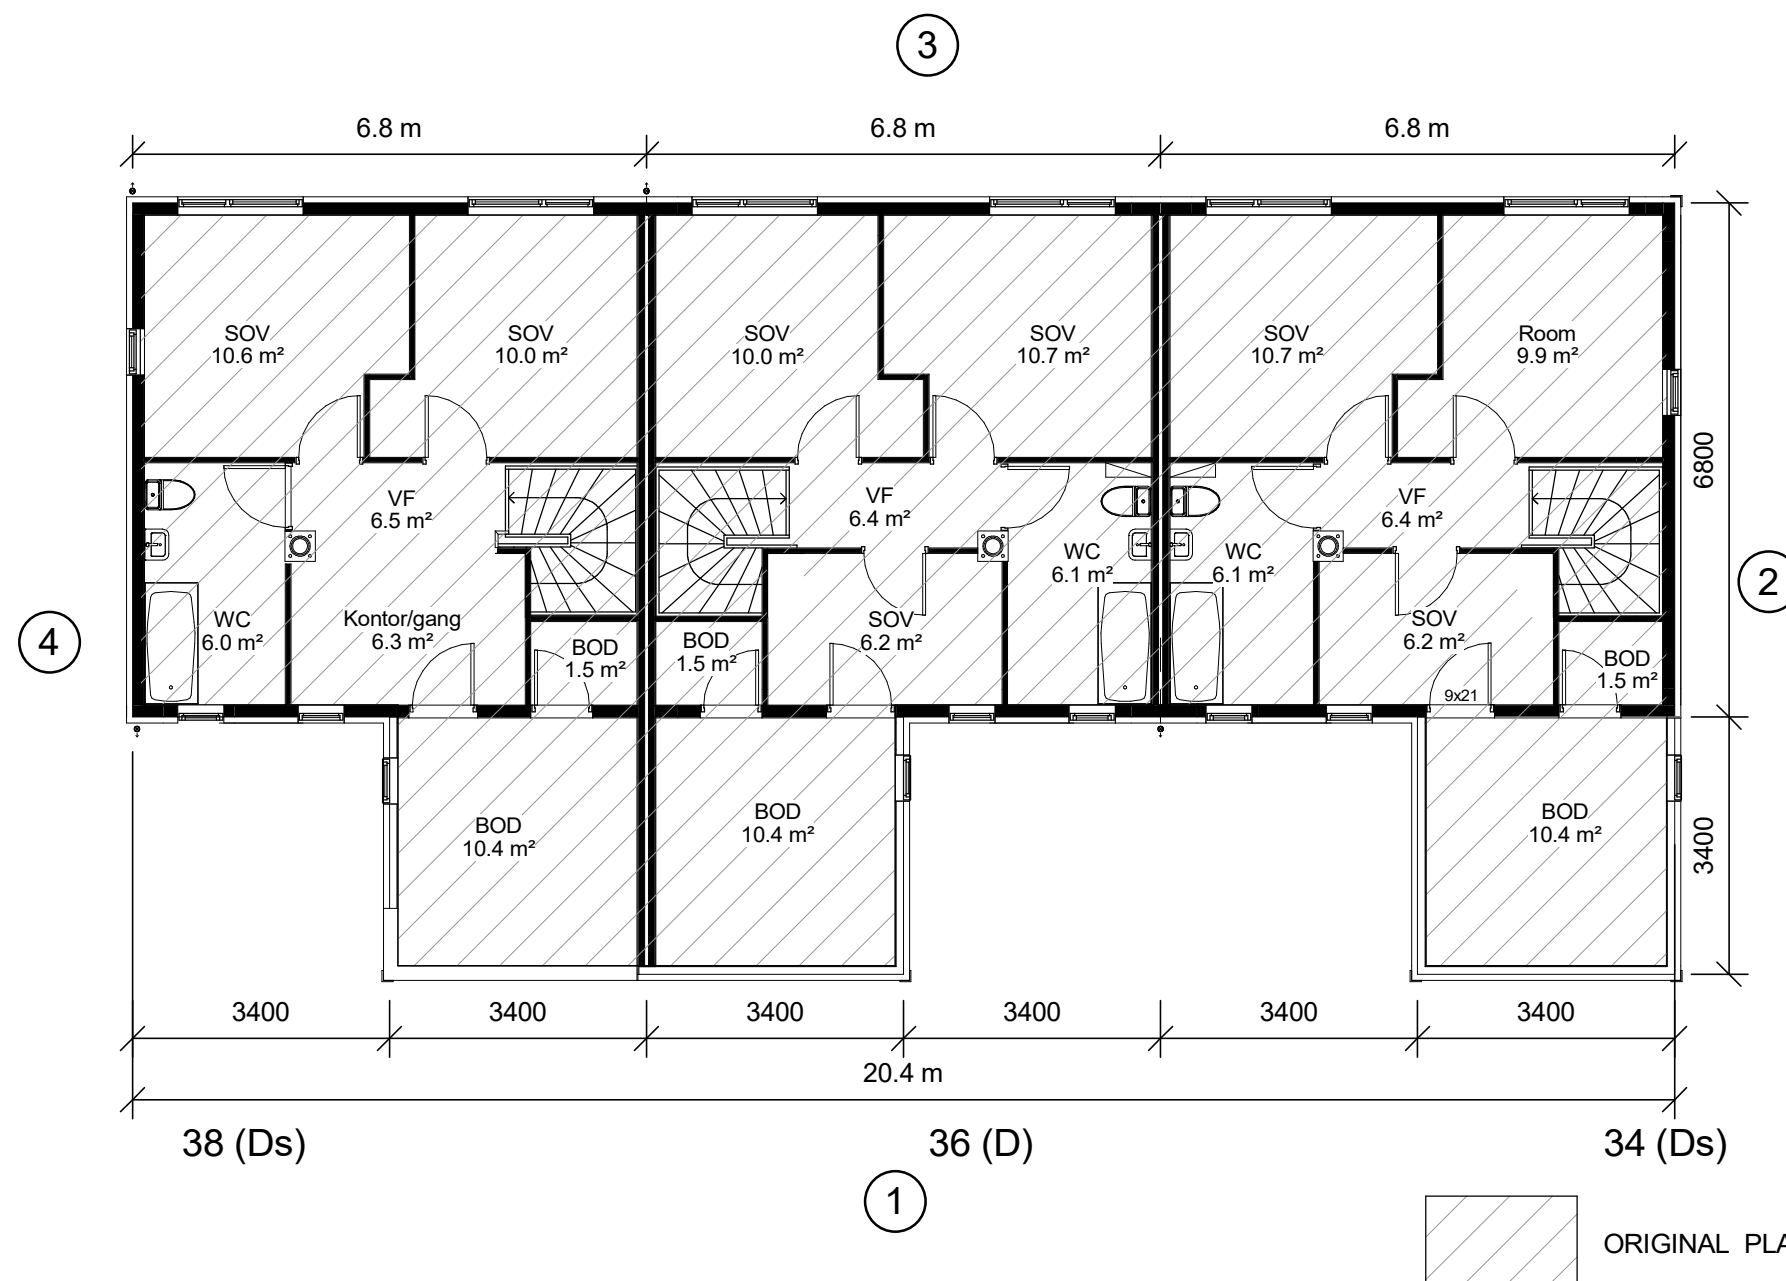


Plan opptegnet etter original tegning. Eventuell endring av planløsning er ukjent.
Mål og opptegning av tillegg i bygningsmasse (utvendige boder, utbygg og terrasser) er basert på kommunens kart og bilder fra adressen. Målsetting er ikke kontrollert.

Utarbeidet av: Unikus Postboks 4104, Terminalveien 10 8089 Bodø, tlf. 75 56 51 20 E-mail: post@unikus.no	MEDLEM: Høglia borettslag	REV. DATO REVISJON SIGN. A 26.02.18 Retting TW-O B 07.03.18 Retting EL	TEGN, INNHOLD: Plan 2. ETG	MÅLSTOKK: 1 : 100
	TILTAKSHAVER: G.nr/B.nr:	BYGGEPLASS: KOMMUNE:	PROSJEKT: HØGLIA 34-36-38 as Built	PROSJEKT NR: 20140253
			DATO: 05.12.17	TEGN: EJB
			REV: B	TEGN.NR: 09.02



FASADE 1

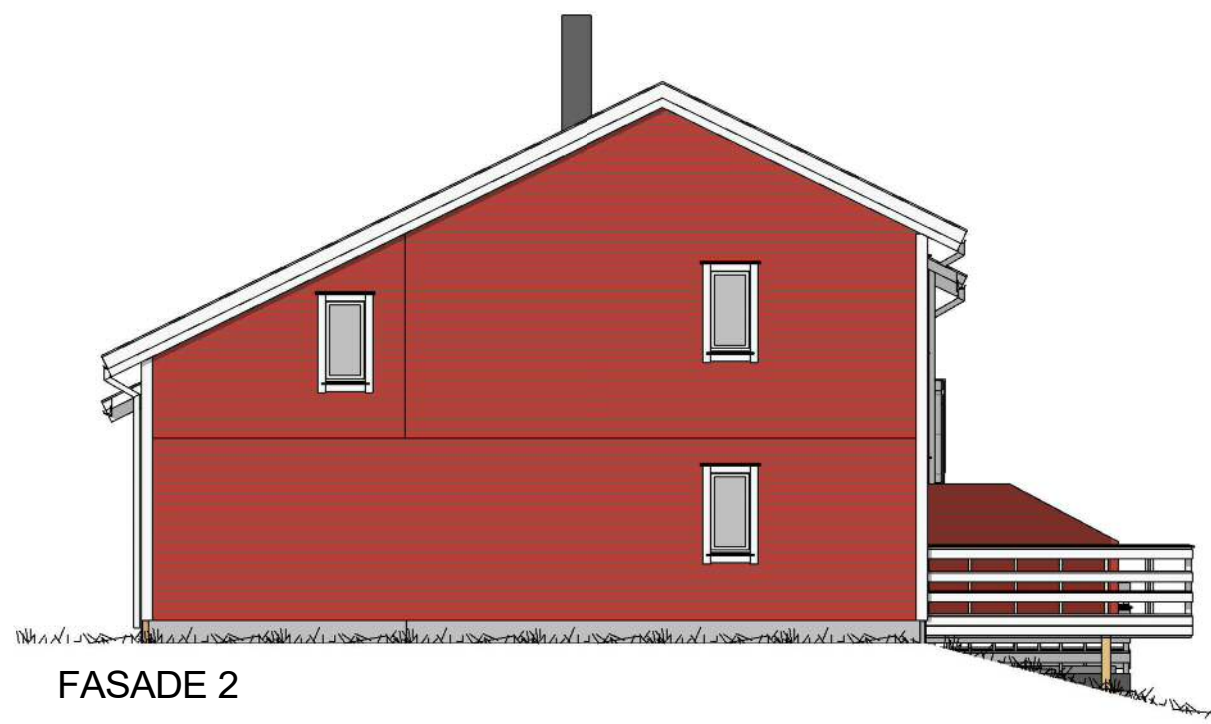

FASADE 2

Plan opptegnet etter original tegning. Eventuell endring av planløsning er ukjent.
Mål og opptegning av tillegg i bygningsmasse (utvendige boder, utbygg og terrasser) er basert på kommunens kart og bilder fra adressen. Målsetting er ikke kontrollert.

Utarbeidet av: Unikus Postboks 4104, Terminalveien 10 8089 Bodø, tlf. 75 56 51 20 E-mail: post@unikus.no	MEDLEM: Høglia borettslag	TILTAKSHAVER: G.nr/B.nr:	BYGGEPLASS: KOMMUNE:	<table border="1"> <thead> <tr> <th>REV.</th> <th>DATO</th> <th>REVISJON</th> <th>SIGN.</th> </tr> </thead> <tbody> <tr> <td>A</td> <td>26.02.18</td> <td>Retting</td> <td>TW-O</td> </tr> <tr> <td>B</td> <td>07.03.18</td> <td>Retting</td> <td>EL</td> </tr> <tr> <td> </td> <td> </td> <td> </td> <td> </td> </tr> <tr> <td> </td> <td> </td> <td> </td> <td> </td> </tr> <tr> <td> </td> <td> </td> <td> </td> <td> </td> </tr> </tbody> </table>	REV.	DATO	REVISJON	SIGN.	A	26.02.18	Retting	TW-O	B	07.03.18	Retting	EL													TEGN, INNHOLD: FASADE 1 og 2	MÅLESTOKK: 1 : 100
	REV.	DATO	REVISJON	SIGN.																										
A	26.02.18	Retting	TW-O																											
B	07.03.18	Retting	EL																											
				PROSJEKT: HØGLIA 34-36-38 as Built	PROSJEKT NR: 20140253	TEGN NR: 09.03																								
				ARKITEKT: DATO: 05.12.17	TEGN: EJB	REV: B																								



FASADE 3



FASADE 4

Plan opptegnet etter original tegning. Eventuell endring av planløsning er er ukjent.
Mål og opptegning av tillegg i bygningsmasse (utvendige bodar, utbygg og terrasser) er basert på kommunens kart og bilder fra adressen. Målsetting er ikke kontrollert.

--

Utarbeidet av:
Unikus
 Postboks 4104,
 Terminalveien 10
 8089 Bodø, tlf. 75 56 51 20
 E-mail: post@unikus.no

MEDLEM: Høglia borettslag	G.nr/B.nr:
TILTAKSHAVER:	KOMMUNE:
BYGGEPLASS:	

REV.	DATO	REVISJON	SIGN.
A	26.02.18	Retting	TW-O
B	07.03.18	Retting	EL

TEGN, INNHOLD: FASADE 3 og 4		MÅLESTOKK: 1 : 100
PROSJEKT: HØGLIA 34-36-38 as Built		PROSJEKT NR: 20140253
ARKITEKT:	DATO: 05.12.17	TEGN: EJB
		REV: B
		TEGN.NR: 09.04