


1 ETASJE

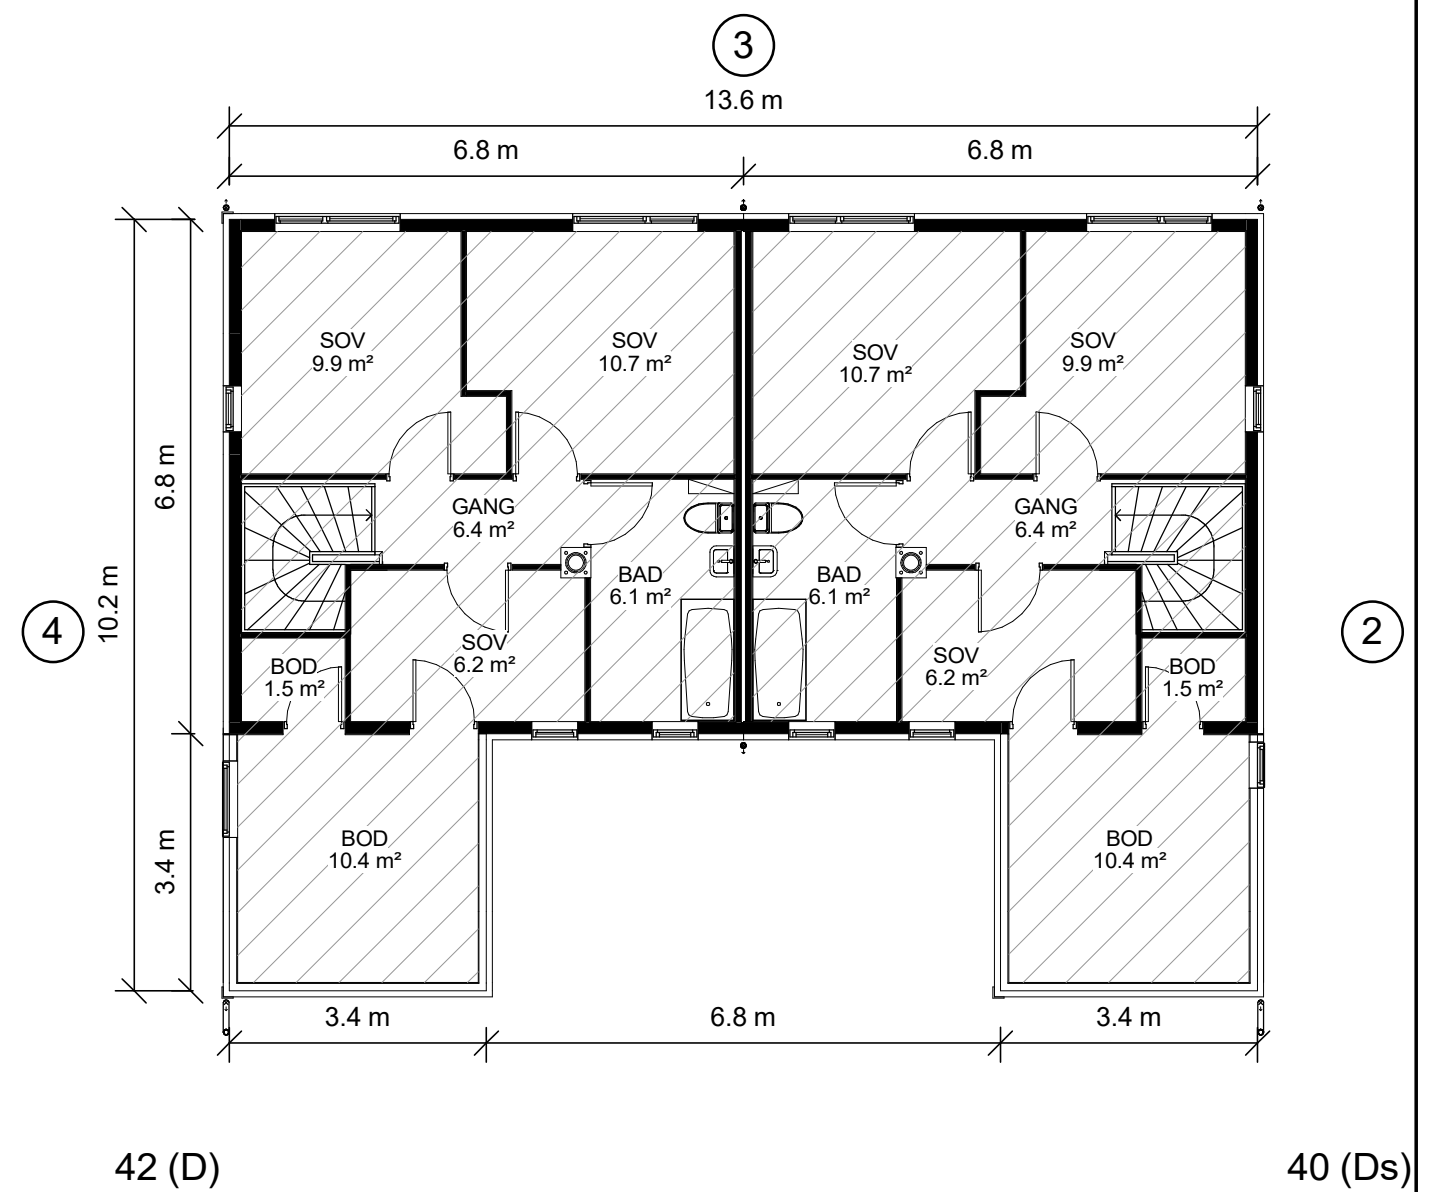

2 ETASJE

ORIGINAL PLAN


Areal BRA	
Beskrivelse:	Areal:
42 1.etg	53.2 m ²
40 1.etg	53.2 m ²
42 2.etg	49.4 m ²
40 2.etg	49.4 m ²
	205.2 m ²

Plan opptegnet etter original tegning. Eventuell endring av planløsning er ukjent.
Mål og opptegning av tillegg i bygningsmasse (utvendige boder, utbygg og terrasser) er basert på kommunens kart og bilder fra adressen. Målsetting er ikke kontrollert.

Utarbeidet av: Unikus Postboks 4104, Terminalveien 10 8089 Bodø, tlf. 75 56 51 20 E-mail: post@unikus.no	MEDLEM: Høglia borettslag	REV. DATO REVISJON SIGN. A 26.02.18 Retting TW-O B 07.03.18 Retting EL	TEGN. INNHOLD: PLAN PROSJEKT: HØGLIA 40-42 as built ARKITEKT:	MALESTOKK: 1 : 100 PROSJEKT NR: 20140253 TEGN. NR: 09.01
	TILTAKSHAVER: G.nr/B.nr:	BYGGEPLASS: KOMMUNE:	DATO: 05.12.17 TEGN: EJB REV: B	



FASADE 1

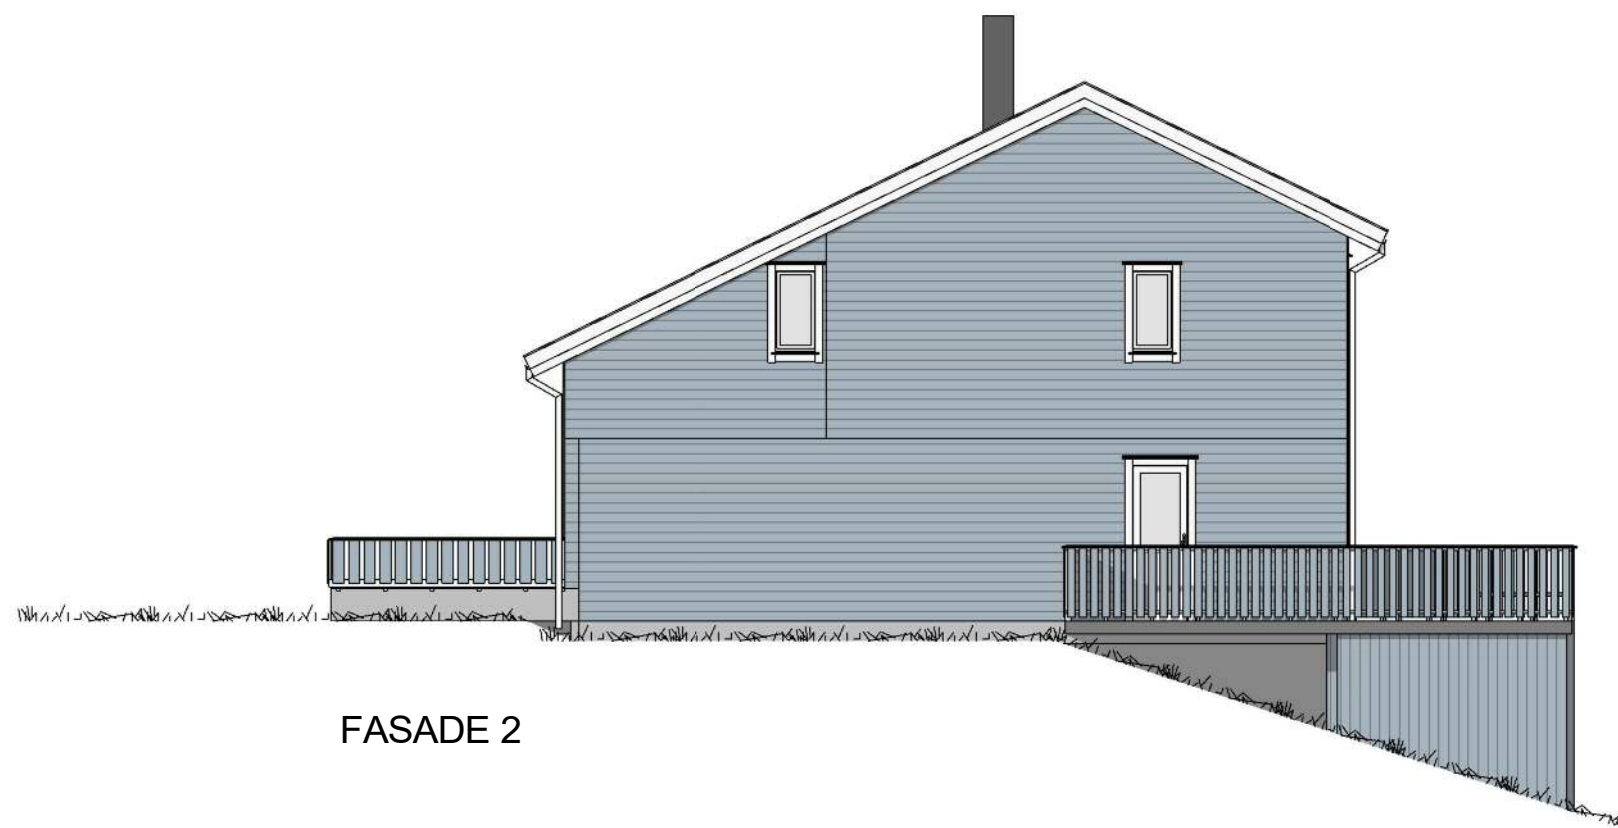

FASADE 2

Plan opptegnet etter original tegning. Eventuell endring av planløsning er er ukjent.
Mål og opptegning av tillegg i bygningsmasse (utvendige boder, utbygg og terrasser) er basert på kommunens kart og bilder fra adressen. Målsetting er ikke kontrollert.

Utarbeidet av: Unikus Postboks 4104, Terminalveien 10 8089 Bodø, tlf. 75 56 51 20 E-mail: post@unikus.no	MEDLEM: Høglia borettslag	G.nr/B.nr: _____	REV. DATO REVISJON SIGN. A 26.02.18 Retting TW-O B 07.03.18 Retting EL	TEGN, INNHOLD: FASADE 1 OG 2	MÅLESTOKK: 1 : 100			
	TILTAKSHAVER: _____	BYGGEPLASS: KOMMUNE: _____	PROSJEKT: HØGLIA 40-42 as built	PROSJEKT NR: 20140253	ARKITEKT: _____	DATO: 05.12.17	TEGN: EJB	REV: B



FASADE 3



FASADE 4

Plan opptegnet etter original tegning. Eventuell endring av planløsning er ukjent.
Mål og opptegning av tillegg i bygningsmasse (utvendige boder, utbygg og terrasser) er basert på kommunens kart og bilder fra adressen. Målsetting er ikke kontrollert.

Utarbeidet av:
Unikus
Postboks 4104,
Terminalveien 10
8089 Bode, tlf. 75 56 51 20
E-mail: post@unikus.no

MEMBER:
Høglia borettslag

TILTAKSHAVER: G.nr/B.nr:
BYGGEPLASS: KOMMUNE:

REV.	DATO	REVISJON	SIGN.
A	26.02.18	Retting	TW-O
B	07.03.18	Retting	EL

TEGN, INNHOLD: FASADE 3 OG 4			MALESTOKK: 1 : 100
PROSJEKT: HØGLIA 40-42 as built			PROSJEKT NR: 20140253
ARKITEKT:	DATO: 05.12.17	TEGN: EJB	REV: B
			TEGN.NR: 09.03