




Areal BRA	
Beskrivelse:	Areal:
41 - 1. etg	50.0 m ²
43 - 1. etg	50.9 m ²
41 - 2. etg	49.1 m ²
43 - 2. etg	48.9 m ²
45 - 1. etg	50.9 m ²
47 - 1. etg	51.6 m ²
45 - 2. etg	48.9 m ²
47 - 2. etg	49.1 m ²
	399.4 m ²

Plan opptegnet etter original tegning. Eventuell endring av planløsning er ukjent.
Mål og opptegning av tillegg i bygningsmasse (utvendige boder, utbygg og terrasser) er basert på kommunens kart og bilder fra adressen. Målsetting er ikke kontrollert.

Utarbeidet av: Unikus Postboks 4104, Terminalveien 10 8089 Bodø, tlf. 75 56 51 20 E-mail: post@unikus.no	MEDLEM: Høglia borettslag	G.nr/B.nr.:	REV. DATO REVISJON SIGN. A 23.02.18 Revisjon etter møte FD B 08.03.18 Retting EL	TEGN. INNHOLD: PLAN 1. ETG	MÅLESTOKK: 1 : 100
	TILTAKSHAVER:	BYGGEPLASS:	KOMMUNE:	PROSJEKT: HØGLIA 41-43-45-47 as B	PROSJEKT NR: 20140253
				ARKITEKT:	DATO: 05.12.17
				TEGN: EJB	REV: B
					TEGN.NR: 09.01

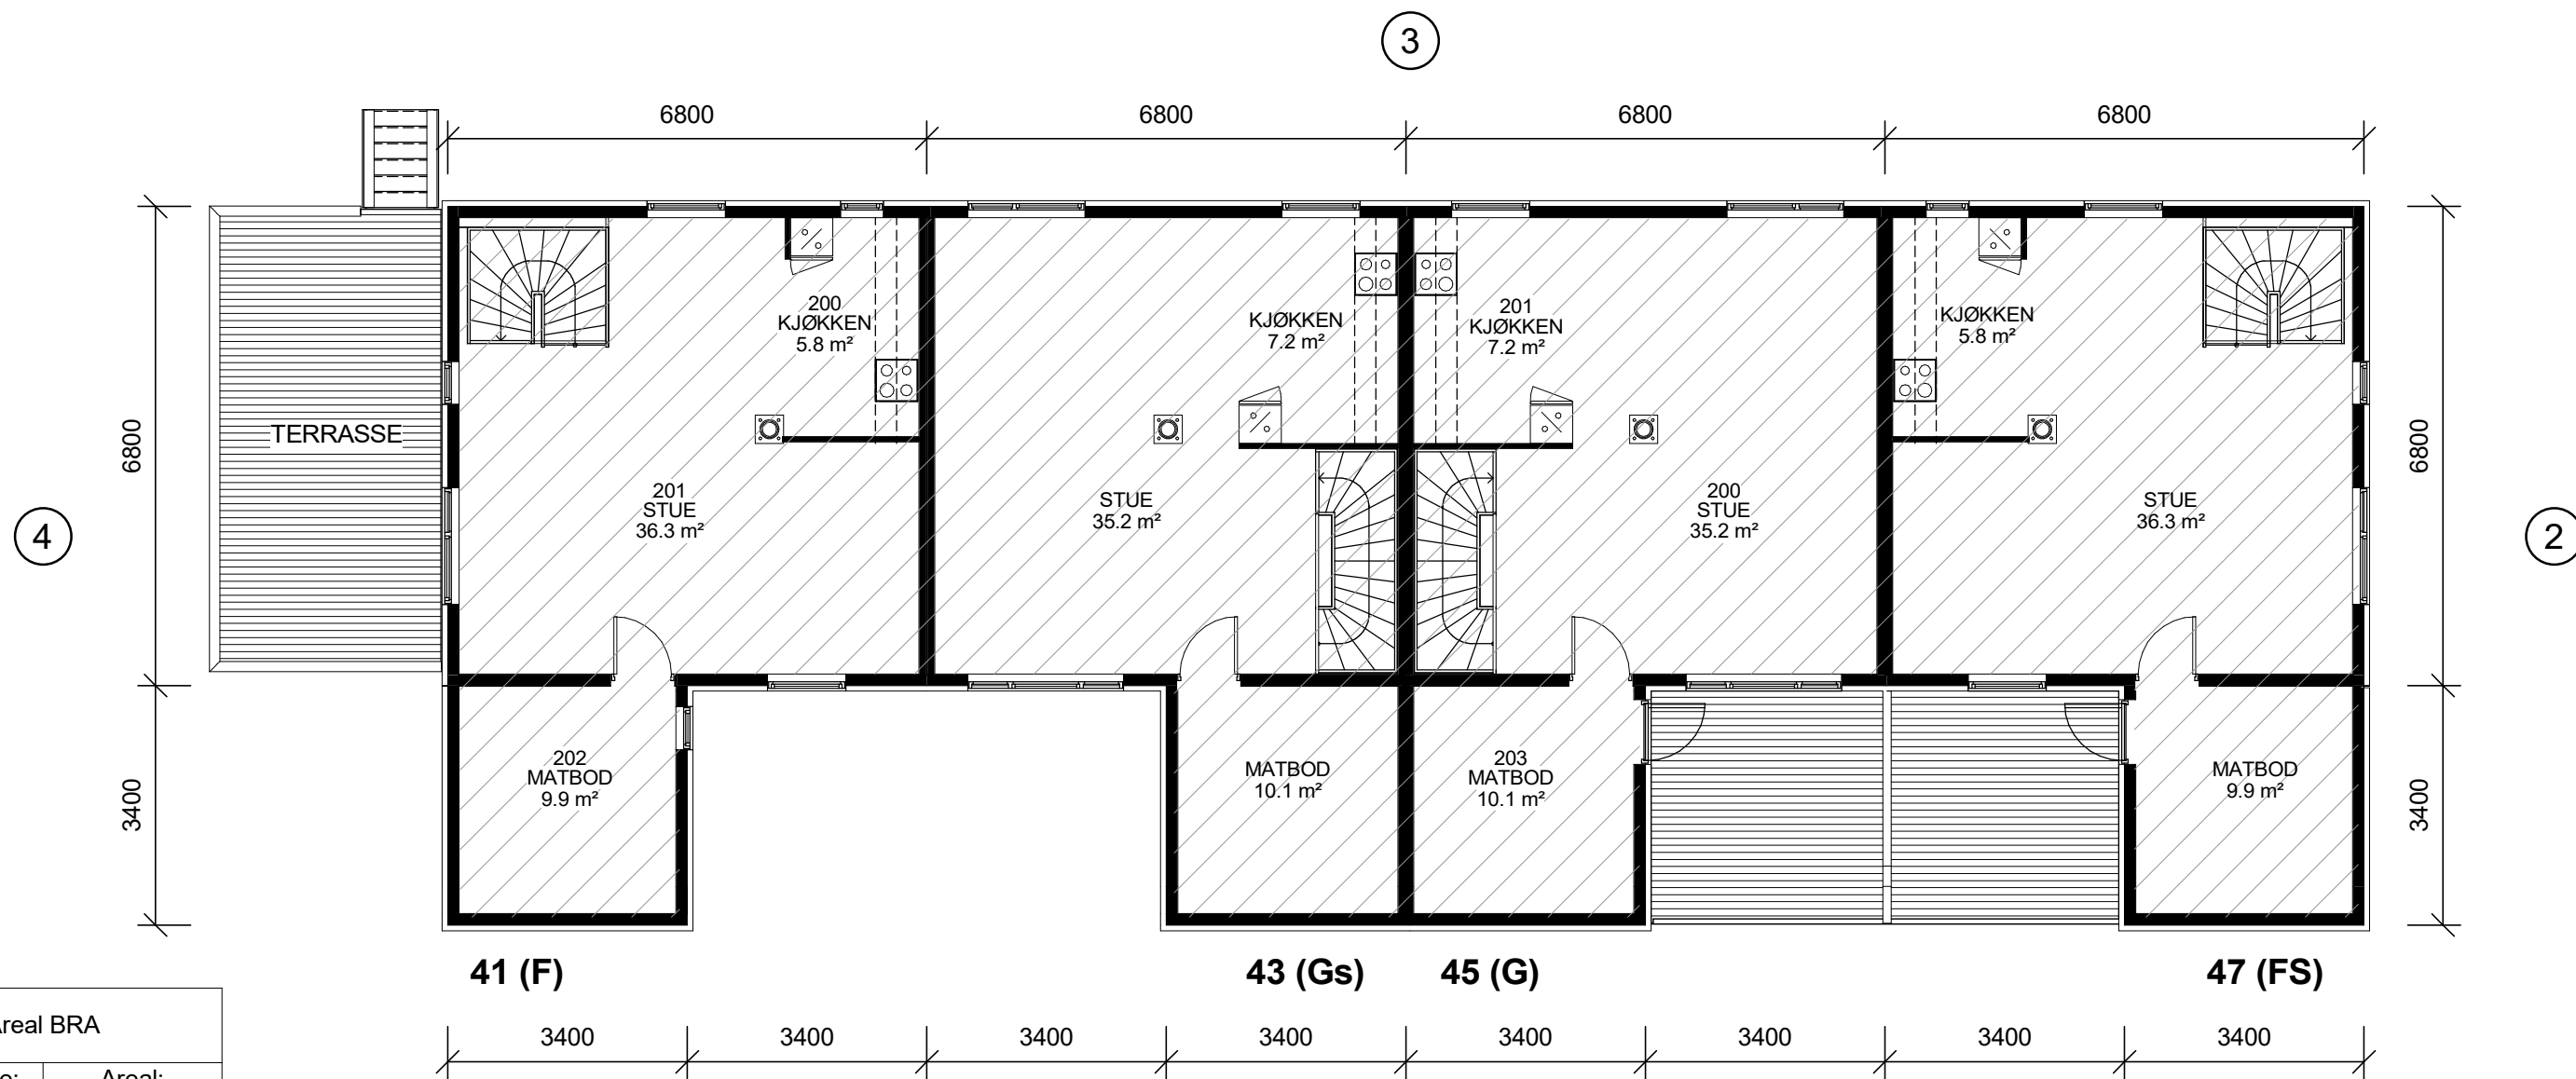


Areal BRA	
Beskrivelse:	Areal:
41 - 1. etg	50.0 m ²
43 - 1. etg	50.9 m ²
41 - 2. etg	49.1 m ²
43 - 2. etg	48.9 m ²
45 - 1. etg	50.9 m ²
47 - 1. etg	51.6 m ²
45 - 2. etg	48.9 m ²
47 - 2. etg	49.1 m ²
	399.4 m ²

Plan opptegnet etter original tegning. Eventuell endring av planløsning er ukjent. Mål og opptegning av tillegg i bygningsmasse (utvendige boder, utbygg og terrasser) er basert på kommunens kart og bilder fra adressen. Målsetting er ikke kontrollert.

Utarbeidet av: Unikus Postboks 4104, Terminalveien 10 8089 Bodø, tlf. 75 56 51 20 E-mail: post@unikus.no	MEDLEM: Høglia borettslag	REV. A 23.02.18 Revisjon etter møte FD REV. B 08.03.18 Retting EL	TEGN, INNHOLD: PLAN 2. ETG PROSJEKT: HØGLIA 41-43-45-47 as B ARKITEKT:	MÅLESTOKK: 1 : 100 PROSJEKT NR: 20140253 TEGN. NR: 09.02
	TILTAKSHAVER: BYGGEPLASS:	G.nr/B.nr: KOMMUNE:	DATO: 26.07.17	TEGN: VHJ REV: B



FASADE 1

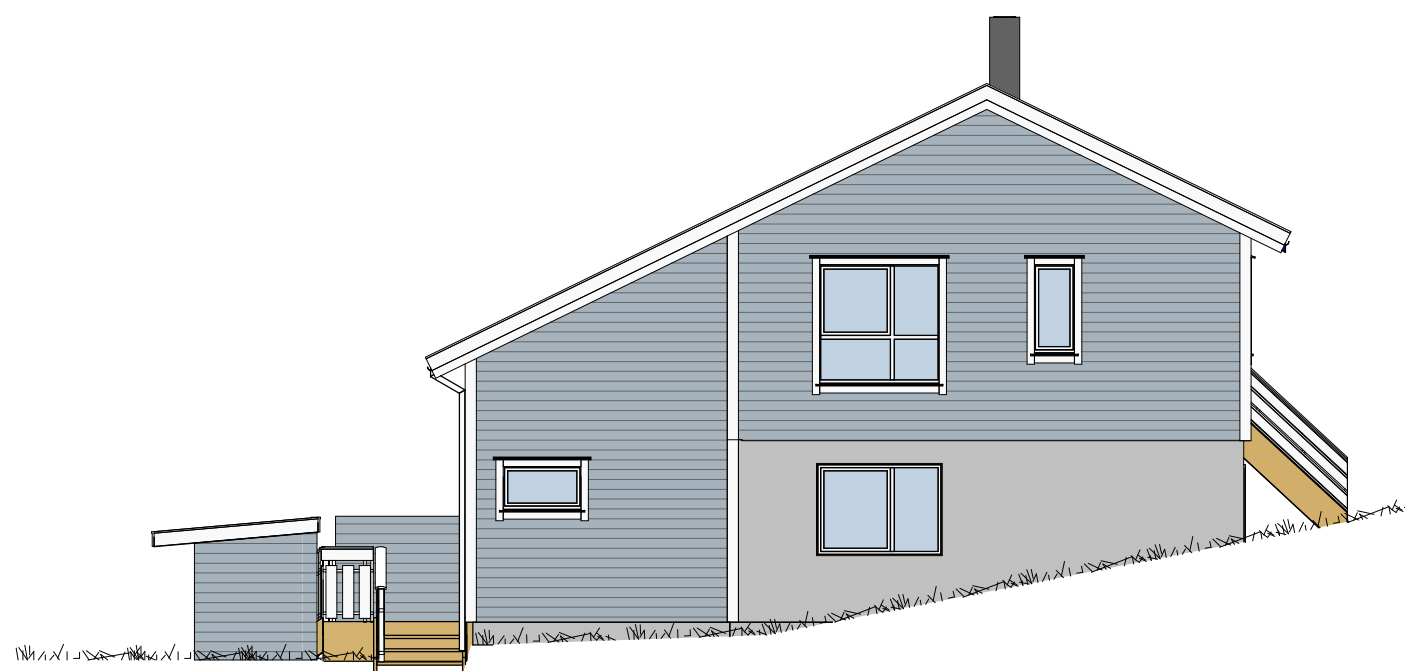

FASADE 2

Plan opptegnet etter original tegning. Eventuell endring av planløsning er er ukjent.
Mål og opptegning av tillegg i bygningsmasse (utvendige bodere, utbygg og terrasser) er basert på kommunens kart og bilder fra adressen. Målsetting er ikke kontrollert.

Utarbeidet av:
Unikus
Postboks 4104,
Terminalveien 10
8089 Bodø, tlf. 75 56 51 20
E-mail: post@unikus.no


MEDLEM:
Høglia borettslag

TILTAKSHAVER: _____ G.nr/B.nr: _____


BYGGEPLASS: _____ KOMMUNE: _____

REV.	DATO	REVISJON	SIGN.
A	23.02.18	Revisjon etter møte	FD
B	08.03.18	Retting	EL

TEGN, INNHOLD: FASADE 1 OG 2			MÅLESTOKK: 1 : 100
PROSJEKT: HØGLIA 41-43-45-47 as B			PROSJEKT NR: 20140253
ARKITEKT:	DATO: 05.12.17	TEGN: EJB	REV: B
			TEGN.NR: 09.03

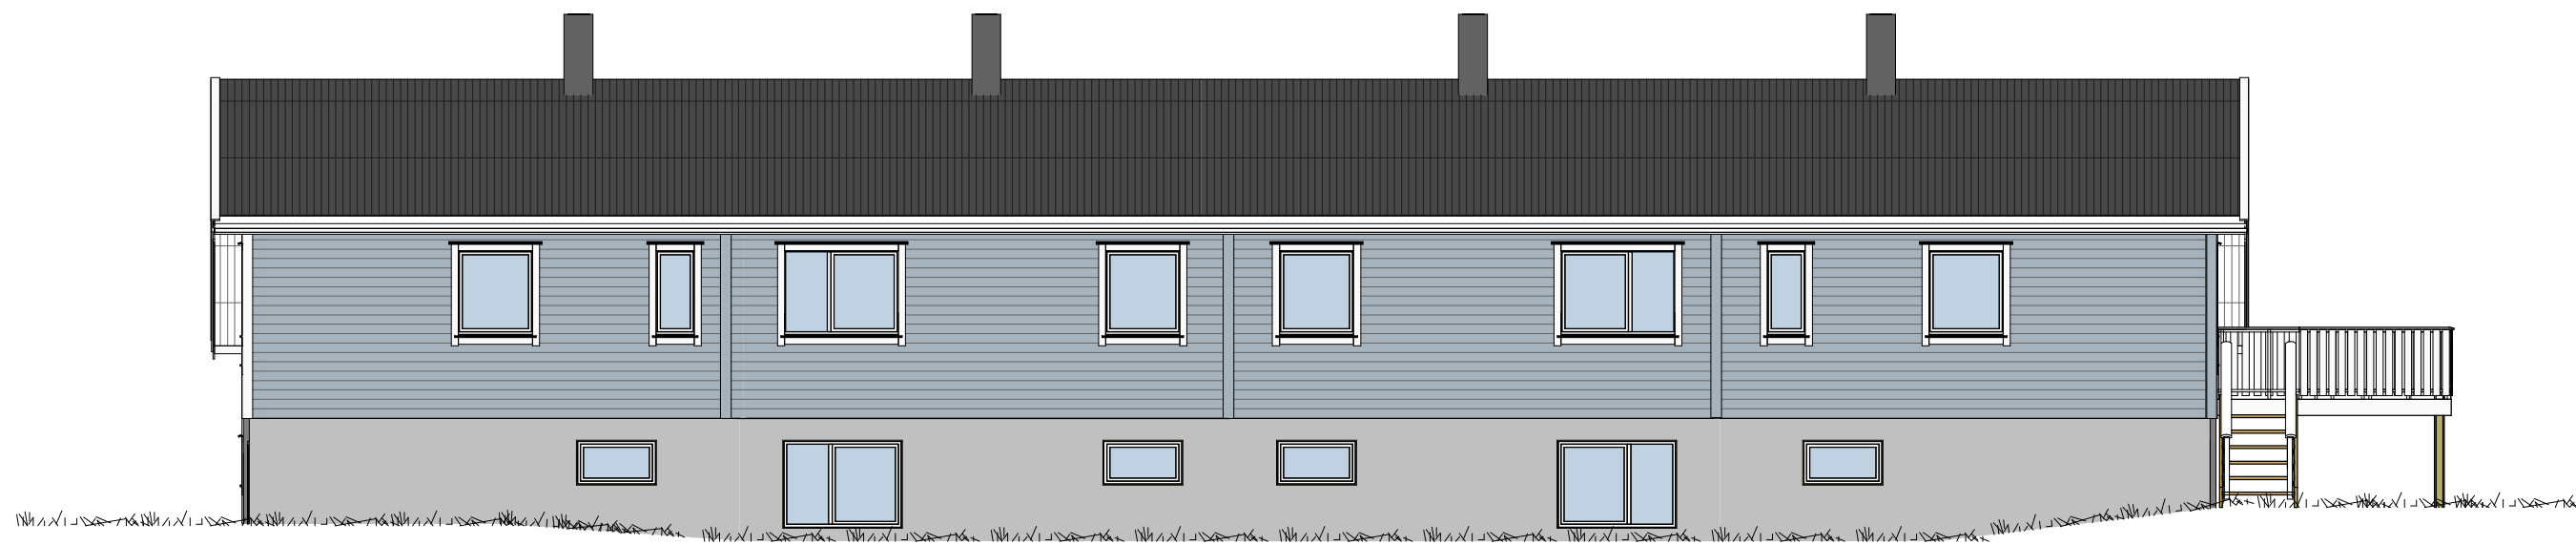

FASADE 3

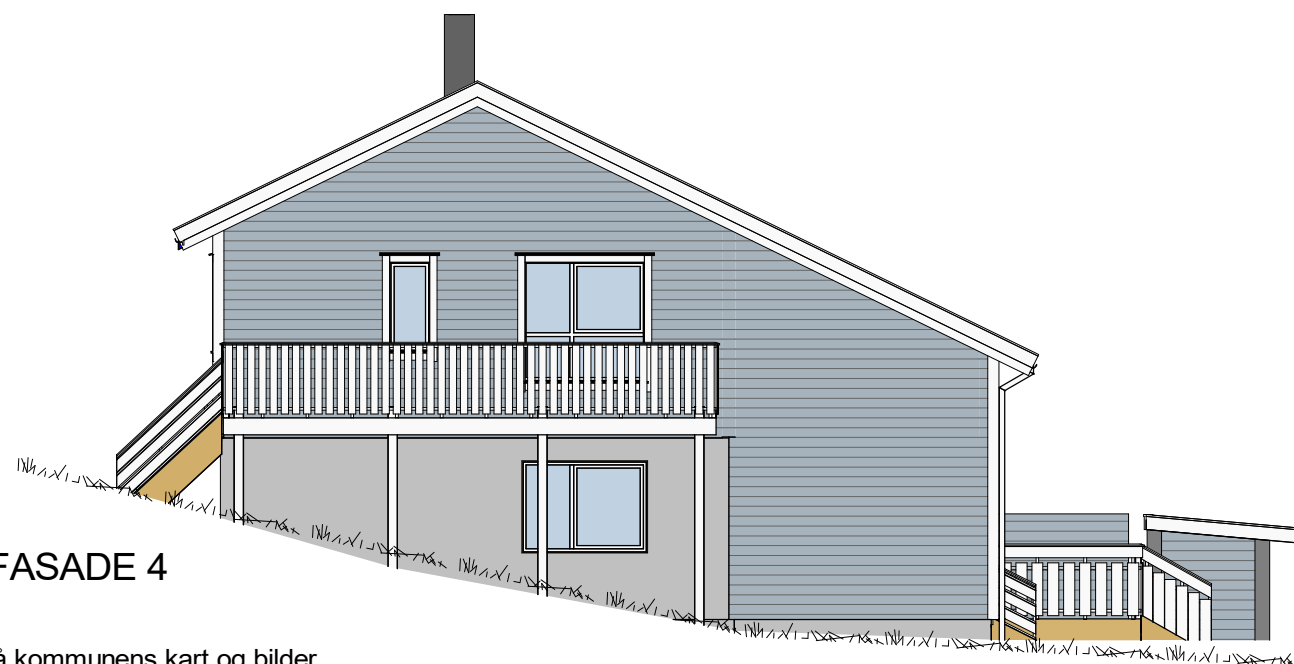

FASADE 4

Plan opptegnet etter original tegning. Eventuell endring av planløsning er ukjent.
Mål og opptegning av tillegg i bygningsmasse (utvendige boder, utbygg og terrasser) er basert på kommunens kart og bilder fra adressen. Målsetting er ikke kontrollert.

Utarbeidet av: Unikus Postboks 4104, Terminalveien 10 8089 Bodø, tlf. 75 56 51 20 E-mail: post@unikus.no	MEDLEM: Høglia borettslag	G.nr/B.nr:	REV. DATO REVISJON SIGN. A 23.02.18 Revisjon etter møte FD B 08.03.18 Retting EL	TEGN, INNHOLD: FASADE 3 OG 4	MÅLESTOKK: 1 : 100
	TILTAKSHAVER:	BYGGEPLASS:	KOMMUNE:	PROSJEKT: HØGLIA 41-43-45-47 as B	PROSJEKT NR: 20140253
				ARKITEKT:	DATO: 05.12.17
				TEGN: EJB	REV: B
					TEGN.NR: 09.04