

Areal BRA	
Beskrivelse:	Areal:
50 2.etg	49.4 m ²
48 2.etg	49.7 m ²
46 2.etg	49.7 m ²
44 2.etg	49.4 m ²
50 1.etg	53.2 m ²
48 1.etg	63.8 m ²
46 1.etg	53.4 m ²
44 1.etg	53.2 m ²
44 Utv. bod	5.1 m ²
BOD	5.0 m ²
48 Utv. bod	4.4 m ²
	436.2 m ²

50 (D)

48 (Ds)

46 (D)

44 (Ds)

ORIGINAL PLAN

Plan opptegnet etter original tegning. Eventuell endring av planløsning er ukjent. Mål og opptegning av tillegg i bygningsmasse (utvendige boder, utbygg og terrasser) er basert på kommunens kart og bilder fra adressen. Målsetting er ikke kontrollert.

Utarbeidet av: Unikus Postboks 4104, Terminalveien 10 8089 Bodø, tlf. 75 56 51 20 E-mail: post@unikus.no	MEDLEM: Høglia borettslag	REV. A 26.02.18 Retting REV. B 08.03.18 Retting	TEGN, INNHOLD: Plan 1. ETG	MÅLESTOKK: 1 : 100
	TILTAKSHAVER: G.nr/B.nr:	BYGGEPLASS: KOMMUNE:	SIGN. TW-O EL	PROSJEKT: HØGLIA 44-46-48-50 as B
			ARKITEKT:	DATO: 05.12.17
			TEGN: EJB	REV: B
				TEGN.NR: 09.01




 ORIGINAL PLAN

Plan opptegnet etter original tegning. Eventuell endring av planløsning er ukjent.
Mål og opptegning av tillegg i bygningsmasse (utvendige boder, utbygg og terrasser) er basert på kommunens kart og bilder fra adressen. Målsetting er ikke kontrollert.

Utarbeidet av: Unikus Postboks 4104, Terminalveien 10 8089 Bodø, tlf. 75 56 51 20 E-mail: post@unikus.no	MEDLEM: Høglia borettslag	REV. DATO REVISJON SIGN. A 26.02.18 Retting TW-O B 08.03.18 Retting EL	TEGN. INNHOLD: Plan 2. ETG	MÅLESTOKK: 1 : 100
	TILTAKSHAVER: G.nr/B.nr:	BYGGEPLASS: KOMMUNE:	PROSJEKT: HØGLIA 44-46-48-50 as B	PROSJEKT NR: 20140253



FASADE 1

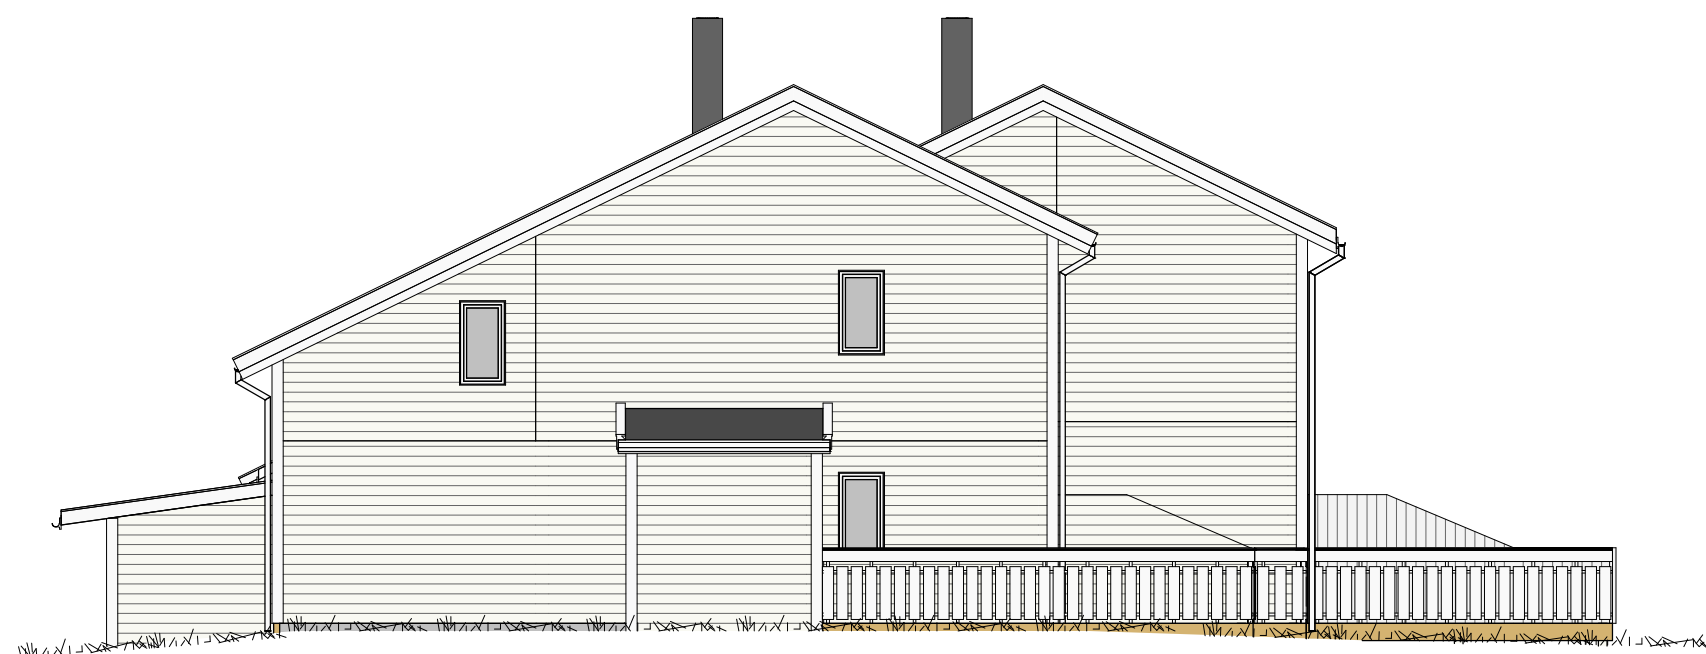


FASADE 2

Plan opptegnet etter original tegning. Eventuell endring av planløsning er ukjent.
Mål og opptegning av tillegg i bygningsmasse (utvendige boder, utbygg og terrasser) er basert på kommunens kart og bilder fra adressen. Målsetting er ikke kontrollert.

Utarbeidet av: Unikus Postboks 4104, Terminalveien 10 8089 Bodø, tlf. 75 56 51 20 E-mail: post@unikus.no	MEDLEM: Høglia borettslag	TILTAKEHAVER: G.nr/B.nr:	BYGGEPLASS: KOMMUNE:	REV. DATO REVISJON SIGN. A 26.02.18 Retting TW-O B 08.03.18 Retting EL	TEGN, INNHOLD: Fasade 1 og 2 PROSJEKT: HØGLIA 44-46-48-50 as B	MÅLESTOKK: 1 : 100 PROSJEKT NR: 20140253
					ARKITEKT: DATO: 26.07.17 TEGN: VHJ REV: B TEGN.NR: 09.03	



FASADE 3

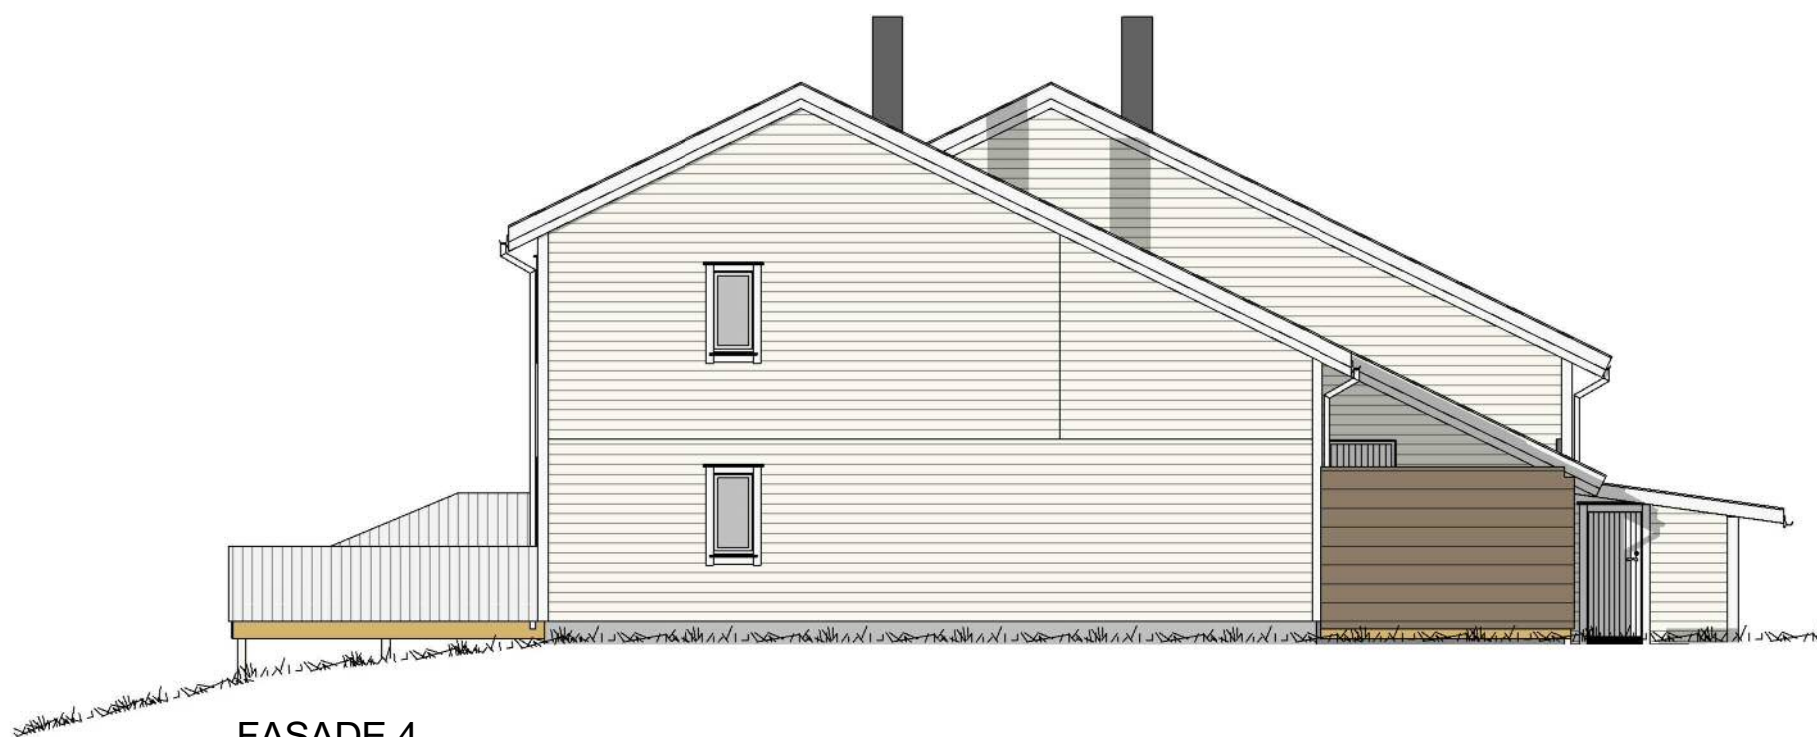

FASADE 4

Plan opptegnet etter original tegning. Eventuell endring av planløsning er ukjent.
Mål og opptegning av tillegg i bygningsmasse (utvendige boder, utbygg og terrasser) er basert på kommunens kart og bilder fra adressen. Målsetting er ikke kontrollert.

Utarbeidet av: Unikus Postboks 4104, Terminalveien 10 8089 Bodø, tlf. 75 56 51 20 E-mail: post@unikus.no	MEDLEM: Høglia borettslag	G.nr/B.nr: _____	REV. DATO REVISJON SIGN. A 26.02.18 Retting TW-O B 08.03.18 Retting EL	TEGN, INNHOLD: Fasade 3 og 4	MÅLESTOKK: 1 : 100
	TILTAKSHAVER: _____	BYGGEPLASS: KOMMUNE: _____	PROSJEKT: HØGLIA 44-46-48-50 as B	PROSJEKT NR: 20140253	ARKITEKT: _____ DATO: 05.12.17 TEGN: EJB REV: B