




Areal BRA	
Beskrivelse:	Areal:
49 - 1. etg	50.0 m ²
51 - 2. etg	50.9 m ²
49 - 2. etg	49.1 m ²
51 - 2. etg	48.9 m ²
53 - 2. etg	48.9 m ²
53 - 2. etg	50.9 m ²
	298.7 m ²

Plan opptegnet etter original tegning. Eventuell endring av planløsning er ukjent.
Mål og opptegning av tillegg i bygningsmasse (utvendige boder, utbygg og terrasser) er basert på kommunens kart og bilder fra adressen. Målsetting er ikke kontrollert.

Utarbeidet av: Unikus Postboks 4104, Terminalveien 10 8089 Bodø, tlf. 75 56 51 20 E-mail: post@unikus.no	MEDLEM: Høglia borettslag	G.nr/B.nr: _____	REV. DATO REVISJON SIGN. A 23.02.18 Revisjon etter møte FD B 08.03.18 Retting EL	TEGN. INNHOLD: PLAN SOKKEL	MÅLESTOKK: 1 : 100
	TILTAKSHAVER: _____	BYGGEPLASS: _____	KOMMUNE: _____	PROSJEKT: HØGLIA 49-51-53 as built	PROSJEKT NR: 20140253
				DATO: 05.12.17	TEGN: EJB
				REV: B	TEGN.NR: 09.01

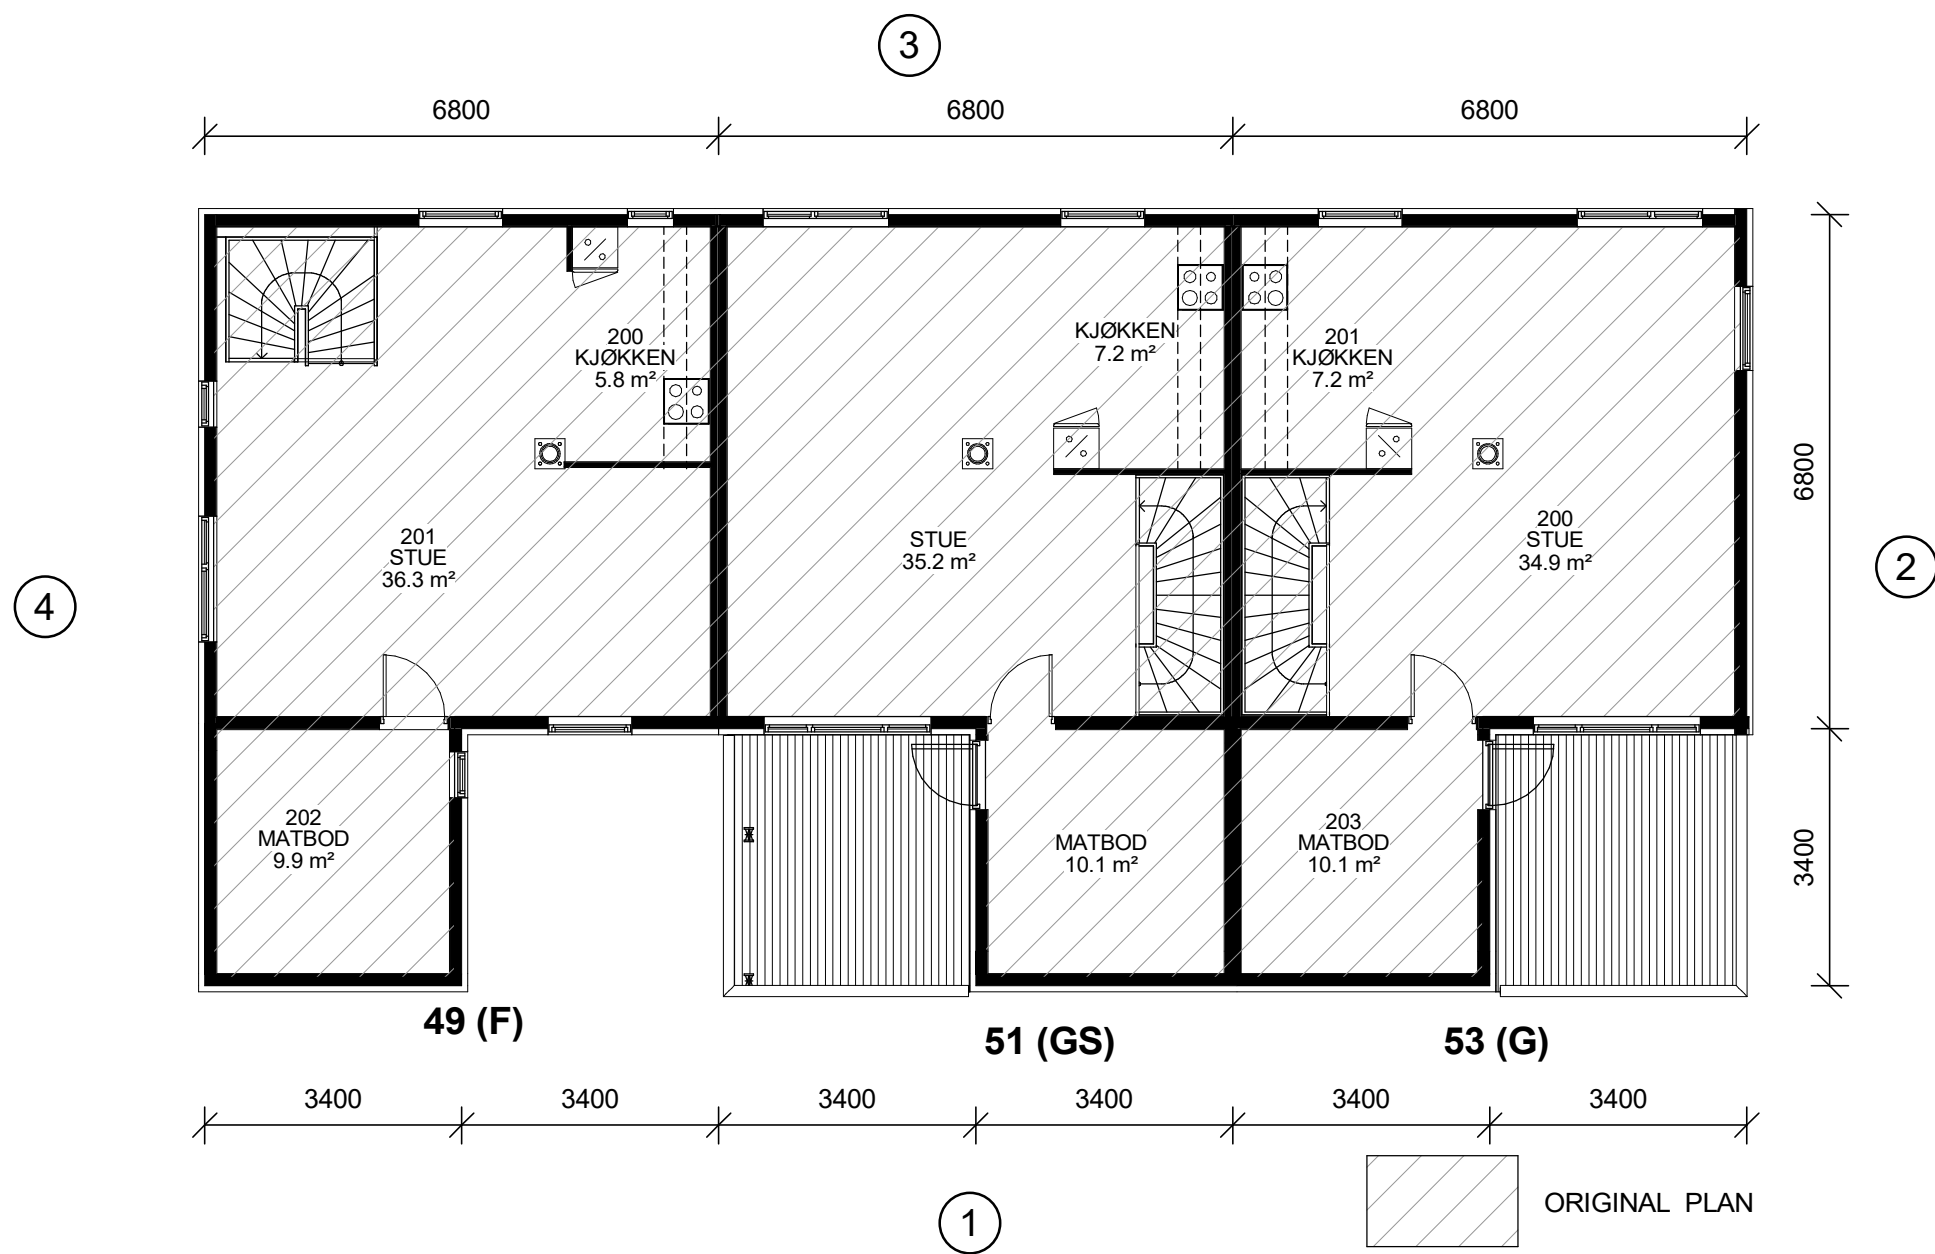

Plan opptegnet etter original tegning. Eventuell endring av planløsning er ukjent.
Mål og opptegning av tillegg i bygningsmasse (utvendige boder, utbygg og terrasser) er basert på kommunens kart og bilder fra adressen. Målsetting er ikke kontrollert.

Utarbeidet av: Unikus Postboks 4104, Terminalveien 10 8089 Bodø, tlf. 75 56 51 20 E-mail: post@unikus.no	MEDLEM: Høglia borettslag	REV. DATO REVISJON SIGN. A 23.02.18 Revisjon etter møte FD B 08.03.18 Retting EL	TEGN. INNHOLD: PLAN 1. ETG	MÅLESTOKK: 1 : 100
	TILTAKSHAVER: G.nr/B.nr:	BYGGEPLASS: KOMMUNE:	PROSJEKT: HØGLIA 49-51-53 as built	PROSJEKT NR: 20140253
			ARKITEKT:	DATO: 05.12.17
			TEGN: EJB	REV: B



FASADE 1



FASADE 2

Plan opptegnet etter original tegning. Eventuell endring av planløsning er ukjent.
Mål og opptegning av tillegg i bygningsmasse (utvendige boder, utbygg og terrasser) er basert på kommunens kart og bilder fra adressen. Målsetting er ikke kontrollert.

Utarbeidet av: Unikus Postboks 4104, Terminalveien 10 8089 Bodø, tlf. 75 56 51 20 E-mail: post@unikus.no	MEDLEM: Høglia borettslag	G.nr/B.nr: _____	REV. DATO REVISJON SIGN. A 23.02.18 Revisjon etter møte FD B 08.03.18 Retting EL	TEGN, INNHOLD: FASADE 1 og 2	MÅLESTOKK: 1 : 100			
	TILTAKSHAVER: _____	BYGGEPLASS: KOMMUNE: _____	PROSJEKT: HØGLIA 49-51-53 as built	PROSJEKT NR: 20140253	ARKITEKT: _____	DATO: 05.12.17	TEGN: EJB	REV: B



FASADE 3



FASADE 4

Plan opptegnet etter original tegning. Eventuell endring av planløsning er ukjent.
Mål og opptegning av tillegg i bygningsmasse (utvendige boder, utbygg og terrasser) er basert på kommunens kart og bilder fra adressen. Målsetting er ikke kontrollert.

Utarbeidet av: Unikus Postboks 4104, Terminalveien 10 8089 Bodø, tlf. 75 56 51 20 E-mail: post@unikus.no	MEDLEM: Høglia borettslag	G.nr/B.nr: _____	REV. DATO REVISJON SIGN. A 23.02.18 Revisjon etter møte FD B 08.03.18 Retting EL	TEGN, INNHOLD: FASADE 3 og 4	MÅLESTOKK: 1 : 100
	TILTAKSHAVER: _____	BYGGEPLASS: _____	KOMMUNE: _____	PROSJEKT: HØGLIA 49-51-53 as built	PROSJEKT NR: 20140253