



Areal BRA	
Beskrivelse:	Areal:
55 - 2. etg	49.1 m ²
57 - 2. etg	48.9 m ²
55 - 1. etg	50.0 m ²
57 - 1. etg	50.9 m ²
59 - 1. etg	50.9 m ²
61 - 1. etg	51.5 m ²
59 - 2. etg	49.1 m ²
61 - 2. etg	48.9 m ²
	399.3 m ²

Plan opptegnet etter original tegning. Eventuell endring av planløsning er ukjent. Mål og opptegning av tillegg i bygningsmasse (utvendige boder, utbygg og terrasser) er basert på kommunens kart og bilder fra adressen. Målsetting er ikke kontrollert.

Utarbeidet av: Unikus Postboks 4104, Terminalveien 10 8089 Bodø, tlf. 75 56 51 20 E-mail: post@unikus.no	MEDLEM: Høgla borettslag	REV. DATO REVISJON SIGN. A 23.02.18 Revisjon etter møte FD B 08.03.18 RRetting EL	TEGN. INNHOLD: PLAN 1 ETG	MÅLSTOKK: 1 : 100
	TILTAKSHAVER: G.nr/B.nr:	BYGGEPLASS: KOMMUNE:	PROSJEKT: HØGLIA 55,57,59,61 as B	PROSJEKT NR: 20140253
			DATO: 05.12.17	TEGN: EJB
			REV: B	TEGN.NR: 09.01



Areal BRA	
Beskrivelse:	Areal:
55 - 2. etg	49.1 m ²
57 - 2. etg	48.9 m ²
55 - 1. etg	50.0 m ²
57 - 1. etg	50.9 m ²
59 - 1. etg	50.9 m ²
61 - 1. etg	51.5 m ²
59 - 2. etg	49.1 m ²
61 - 2. etg	48.9 m ²
Totalt	399.3 m²

Plan opptegnet etter original tegning. Eventuell endring av planløsning er ukjent.
Mål og opptegning av tillegg i bygningsmasse (utvendige boder, utbygg og terrasser) er basert på kommunens kart og bilder fra adressen. Målsetting er ikke kontrollert.

Utarbeidet av: Unikus Postboks 4104, Terminalveien 10 8089 Bodø, tlf. 75 56 51 20 E-mail: post@unikus.no	MEDLEM: Høgla borettslag	REV. DATO REVISJON SIGN. A 23.02.18 Revisjon etter møte FD B 08.03.18 RRetting EL	TEKN. INNHOLD: PLAN 2. ETG PROSJEKT: HØGLIA 55,57,59,61 as B	MÅLESTOKK: 1 : 100
	TILTAKSHAVER: G.nr/B.nr:	BYGGEPLASS: KOMMUNE:	ARKITEKT: DATO: 05.12.17 TEGN: EJB REV: B	PROSJEKT NR: 20140253 TEGN. NR.: 09.02



FASADE 1




FASADE 2

Plan opptegnet etter original tegning. Eventuell endring av planløsning er ukjent.
Mål og opptegning av tillegg i bygningsmasse (utvendige boder, utbygg og terrasser) er basert på kommunens kart og bilder fra adressen. Målsetting er ikke kontrollert.

Utarbeidet av: Unikus Postboks 4104, Terminalveien 10 8089 Bodø, tlf. 75 56 51 20 E-mail: post@unikus.no	MEDLEM: Høglia borettslag	G.nr/B.nr: _____	REV. DATO REVISJON SIGN. A 23.02.18 Revisjon etter møte FD B 08.03.18 RRetting EL	TEGN, INNHOLD: FASADE 1 og 2	MÅLESTOKK: 1 : 100
	TILTAKSHAVER: _____	BYGGEPLASS: _____	KOMMUNE: _____	ARKITEKT: _____	PROSJEKT: HØGLIA 55,57,59,61 as B
				DATO: 05.12.17	TEGN: EJB
				REV: B	TEGN.NR: 09.03



FASADE 3

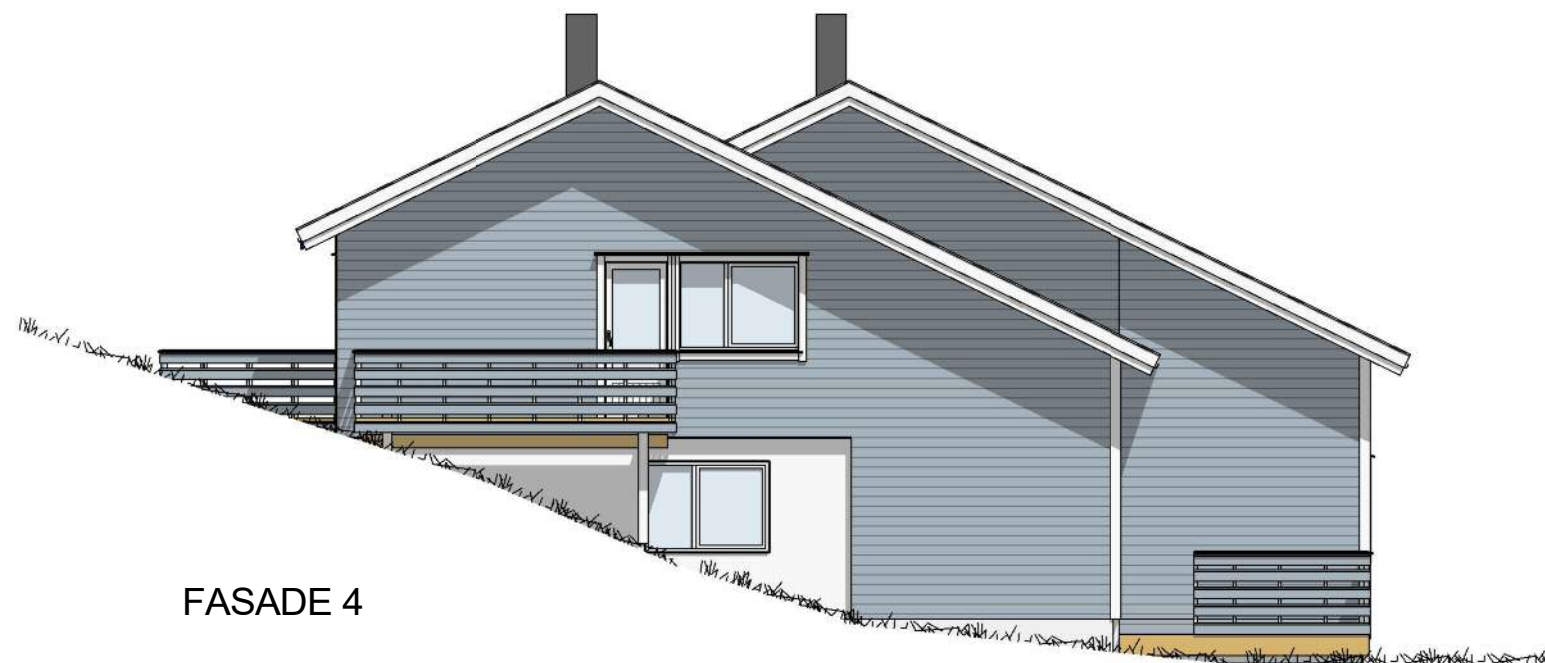

FASADE 4

Plan opptegnet etter original tegning. Eventuell endring av planløsning er ukjent.
Mål og opptegning av tillegg i bygningsmasse (utvendige boder, utbygg og terrasser) er basert på kommunens kart og bilder fra adressen. Målsetting er ikke kontrollert.

Utarbeidet av: Unikus Postboks 4104, Terminalveien 10 8089 Bodø, tlf. 75 56 51 20 E-mail: post@unikus.no	MEDLEM: Høgla borettslag	TILTAKSHAVER: G.nr/B.nr:	BYGGEPLASS: KOMMUNE:	<table border="1"> <thead> <tr> <th>REV.</th> <th>DATO</th> <th>REVISJON</th> <th>SIGN.</th> </tr> </thead> <tbody> <tr> <td>A</td> <td>23.02.18</td> <td>Revisjon etter møte</td> <td>FD</td> </tr> <tr> <td>B</td> <td>08.03.18</td> <td>RRetting</td> <td>EL</td> </tr> <tr> <td> </td> <td> </td> <td> </td> <td> </td> </tr> <tr> <td> </td> <td> </td> <td> </td> <td> </td> </tr> </tbody> </table>	REV.	DATO	REVISJON	SIGN.	A	23.02.18	Revisjon etter møte	FD	B	08.03.18	RRetting	EL									TEGN, INNHOLD: FASADE 3 og 4	MÅLESTOKK: 1 : 100
PROSJEKT: HØGLIA 55,57,59,61 as B				PROSJEKT NR: 20140253	ARKITEKT: DATO: 05.12.17	TEGN: EJB	REV: B	TEGN.NR: 09.04																		