



Areal BRA	
Beskrivelse:	Areal:
70 1.etg	53.1 m ²
68 1.etg	53.1 m ²
70 Sokkel	70.9 m ²
68 Sokkel	70.9 m ²
	248.0 m ²

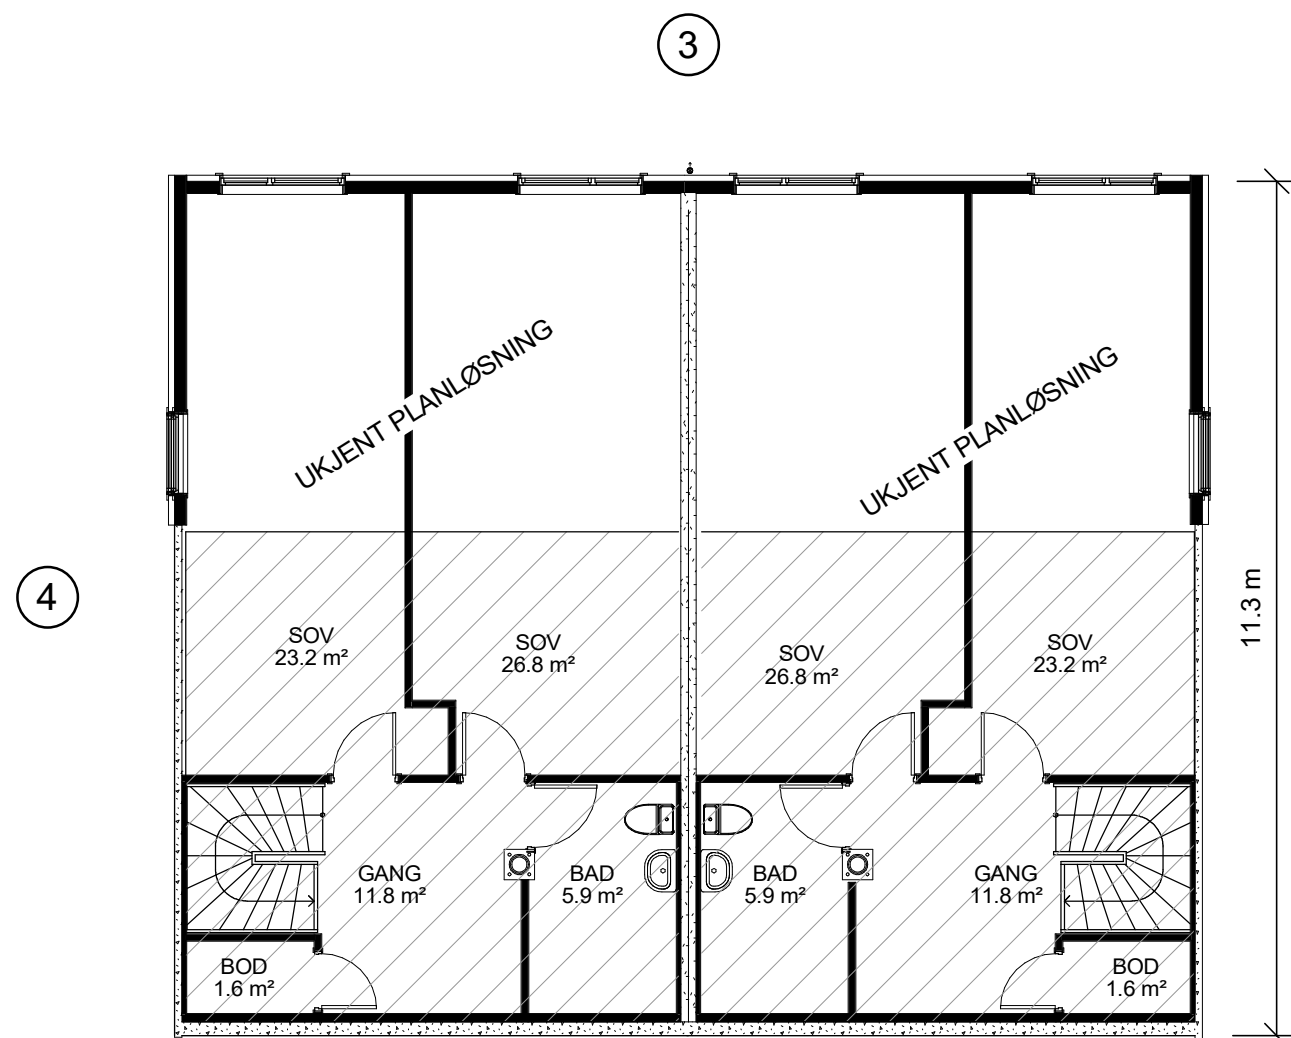

SOKKEL

70 (Du)

68 (Dus)

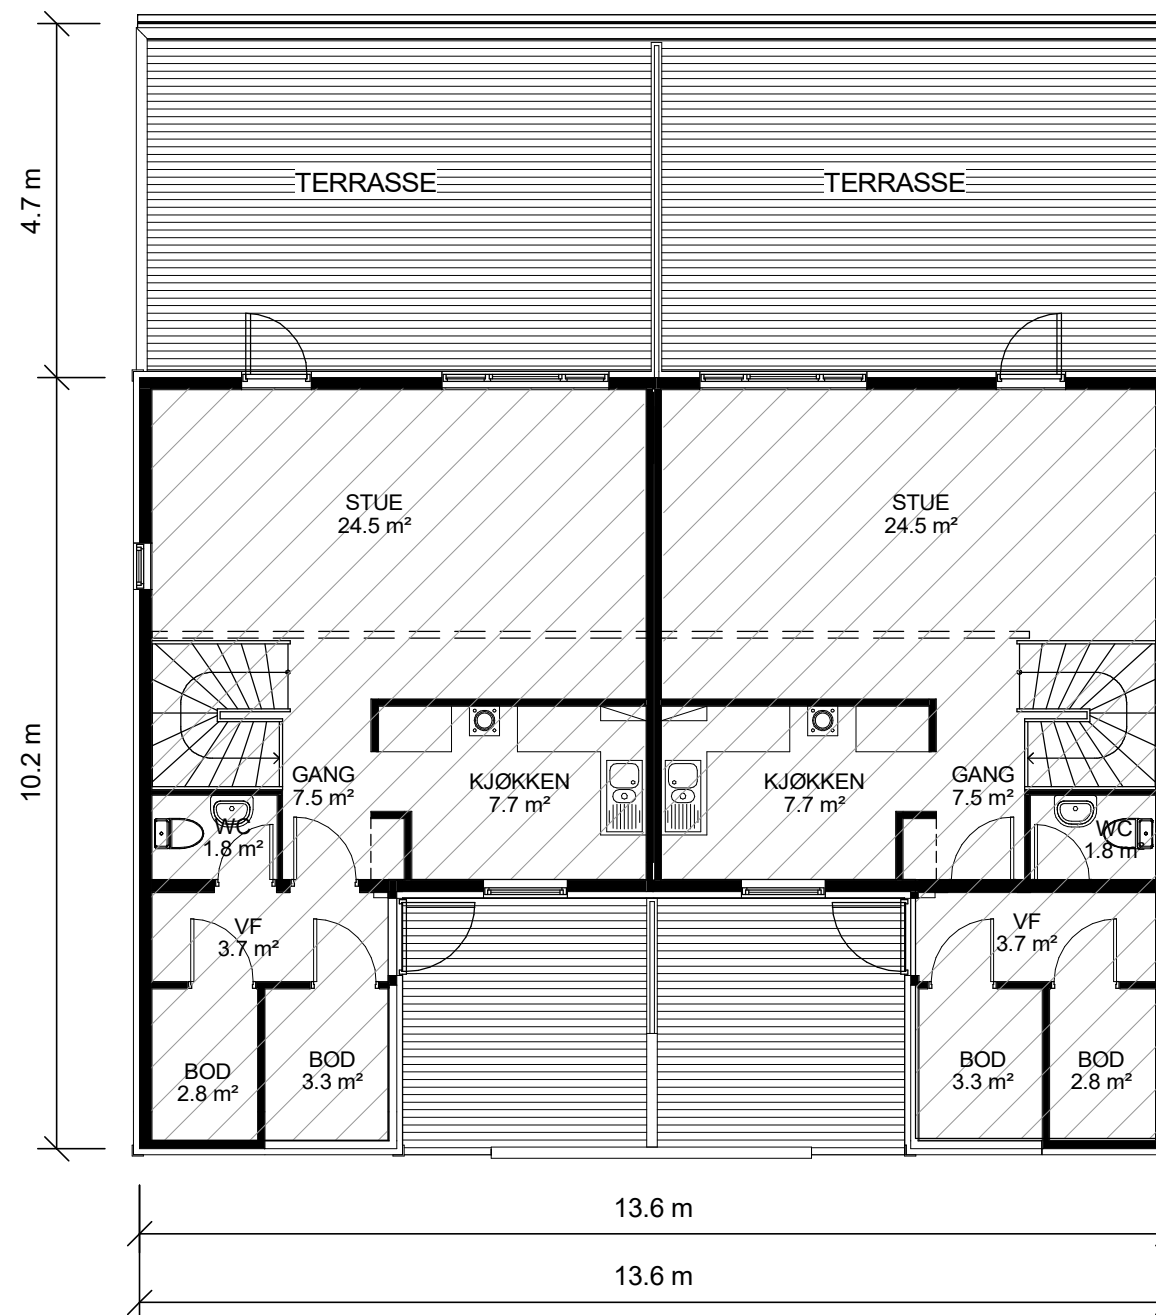

1 ETASJE 70 (Du)

68 (Dus)




Plan opptegnet etter original tegning. Eventuell endring av planløsning er ukjent.
Mål og opptegning av tillegg i bygningsmasse (utvendige boder, utbygg og terrasser) er basert på kommunens kart og bilder fra adressen. Målsetting er ikke kontrollert.

Utarbeidet av: Unikus Postboks 4104, Terminalveien 10 8089 Bodø, tlf. 75 56 51 20 E-mail: post@unikus.no	MEDLEM: Høglia borettslag	REV. DATO REVISJON SIGN. A 26.02.18 Rev. etter møte	TEGN. INNHOLD: PLAN	MÅLESTOKK: 1 : 100
	TILTAKSHAVER: G.nr/B.nr:	BYGGEPLASS: KOMMUNE:	PROSJEKT: HØGLIA 68-70 as Built	PROSJEKT NR: 20140253
			ARKITEKT:	TEGN. NR: 09.01
			DATO: 07.12.17	TEGN: EJB
			REV: A	



FASADE 1

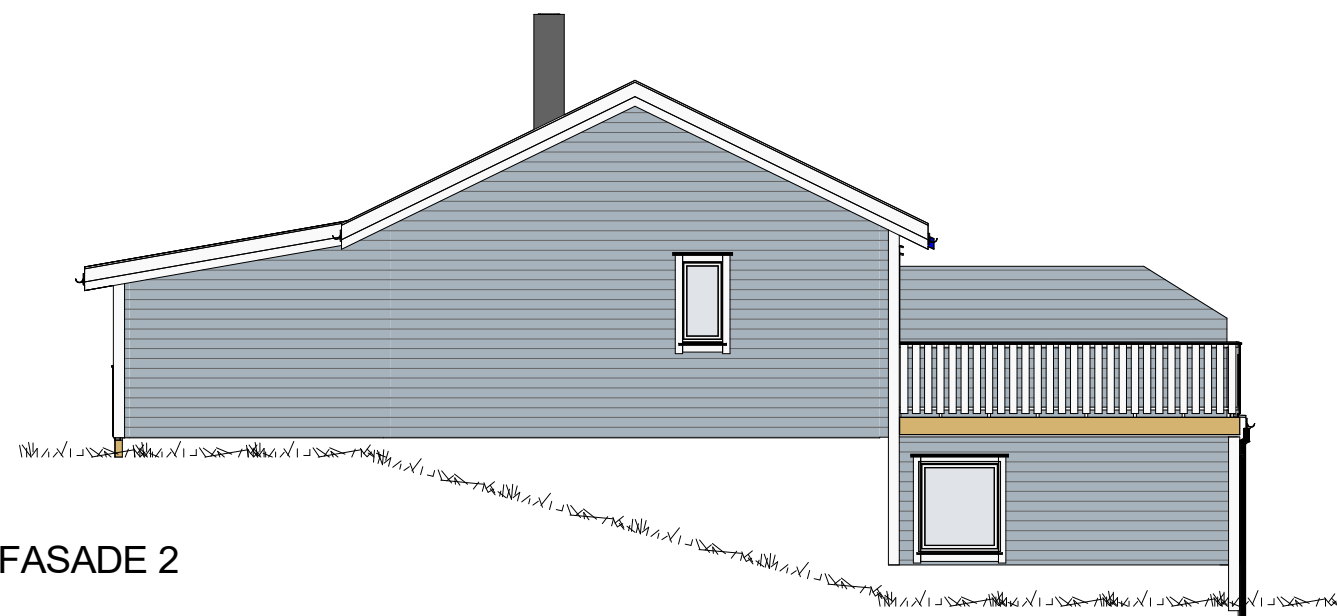


FASADE 2

Plan opptegnet etter original tegning. Eventuell endring av planløsning er ukjent.
Mål og opptegning av tillegg i bygningsmasse (utvendige boder, utbygg og terrasser) er basert på kommunens kart og bilder fra adressen. Målsetting er ikke kontrollert.

Utarbeidet av: Unikus Postboks 4104, Terminalveien 10 8089 Bodø, tlf. 75 56 51 20 E-mail: post@unikus.no	MEDLEM: Høglia borettslag	REV. DATO REVISJON SIGN.	TEGN, INNHOLD: FASADE 1 og 2	MÅLESTOKK: 1 : 100
	TILTAKSHAVER:	G.nr/B.nr:	PROSJEKT: HØGLIA 68-70 as Built	PROSJEKT NR: 20140253
BYGGEPLASS:	KOMMUNE:	ARKITEKT:	DATO: 07.12.17	TEGN: EJB
			REV:	TEGN.NR: 09.02



FASADE 3

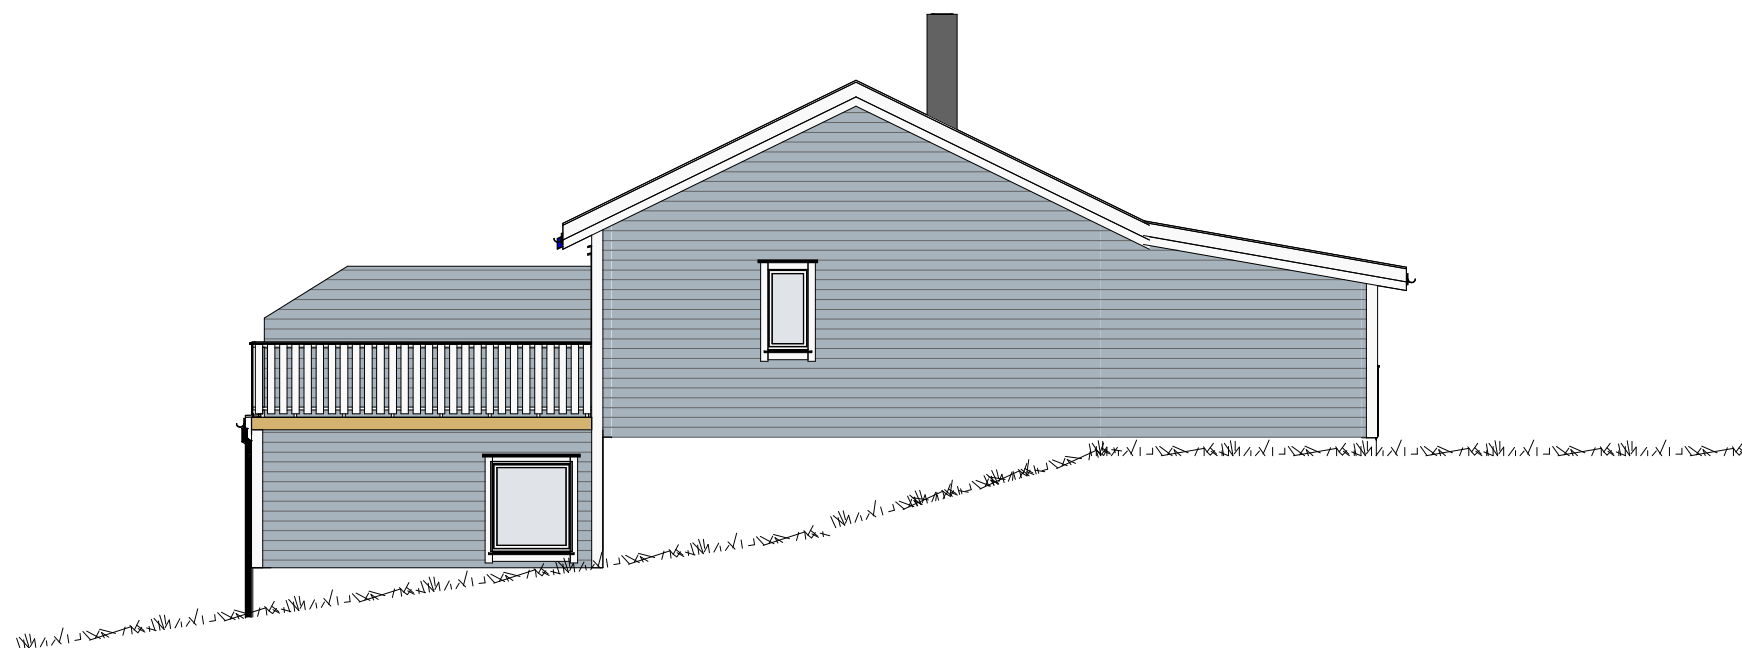

FASADE 4

Plan opptegnet etter original tegning. Eventuell endring av planløsning er ukjent.
 Mål og opptegning av tillegg i bygningsmasse (utvendige bodar, utbygg og terrasser) er basert på kommunens kart og bilder fra adressen. Målsetting er ikke kontrollert.

Utarbeidet av: Unikus Postboks 4104, Terminalveien 10 8089 Bodø, tlf. 75 56 51 20 E-mail: post@unikus.no	MEDLEM: Høgla borettslag	G.nr/B.nr: _____	<table border="1"> <thead> <tr> <th>REV.</th> <th>DATO</th> <th>REVISJON</th> <th>SIGN.</th> </tr> </thead> <tbody> <tr><td> </td><td> </td><td> </td><td> </td></tr> <tr><td> </td><td> </td><td> </td><td> </td></tr> <tr><td> </td><td> </td><td> </td><td> </td></tr> <tr><td> </td><td> </td><td> </td><td> </td></tr> </tbody> </table>	REV.	DATO	REVISJON	SIGN.																	TEGN, INNHOLD: FASADE 3 og 4	MÅLESTOKK: 1 : 100
	REV.	DATO		REVISJON	SIGN.																				
TILTAKSHAVER: _____	BYGGEPLASS: _____	KOMMUNE: _____	PROSJEKT: HØGLIA 68-70 as Built	PROSJEKT NR: 20140253	ARKITEKT: _____	DATO: 07.12.17	TEGN: EJB	REV: _____	TEGN.NR: 09.03																