




Areal BRA	
Beskrivelse:	Areal:
71 - 1. etg	50.0 m ²
73 - 1. etg	50.9 m ²
71 - 2. etg	48.5 m ²
73 - 2. etg	48.8 m ²
75 - 1. etg	50.0 m ²
77 - 1. etg	50.9 m ²
75 - 2. etg	48.5 m ²
77 - 2. etg	48.8 m ²
	396.4 m ²

Plan opptegnet etter original tegning. Eventuell endring av planløsning er ukjent. Mål og opptegning av tillegg i bygningsmasse (utvendige boder, utbygg og terrasser) er basert på kommunens kart og bilder fra adressen. Målsetting er ikke kontrollert.

 ORIGINAL PLAN

Utarbeidet av: Unikus Postboks 4104, Terminalveien 10 8089 Bodø, tlf. 75 56 51 20 E-mail: post@unikus.no	MEDLEM: Høglia borettslag	REV. DATO REVISJON SIGN. A 23.02.18 Revisjon etter møte FD B 07.03.18 Retting EL	TEGN. INNHOLD: PLAN 1. ETG PROSJEKT NR: HØGLIA 71-73-75-77 as B ARKITEKT: DATO: 11.12.17 TEGN: EJB REV: B	MÅLESTOKK: 1 : 100 PROSJEKT NR: 20140253 TEGN. NR: 09.01
	TILTAKSHAVER: G.nr/B.nr: BYGGEPLASS: KOMMUNE:			

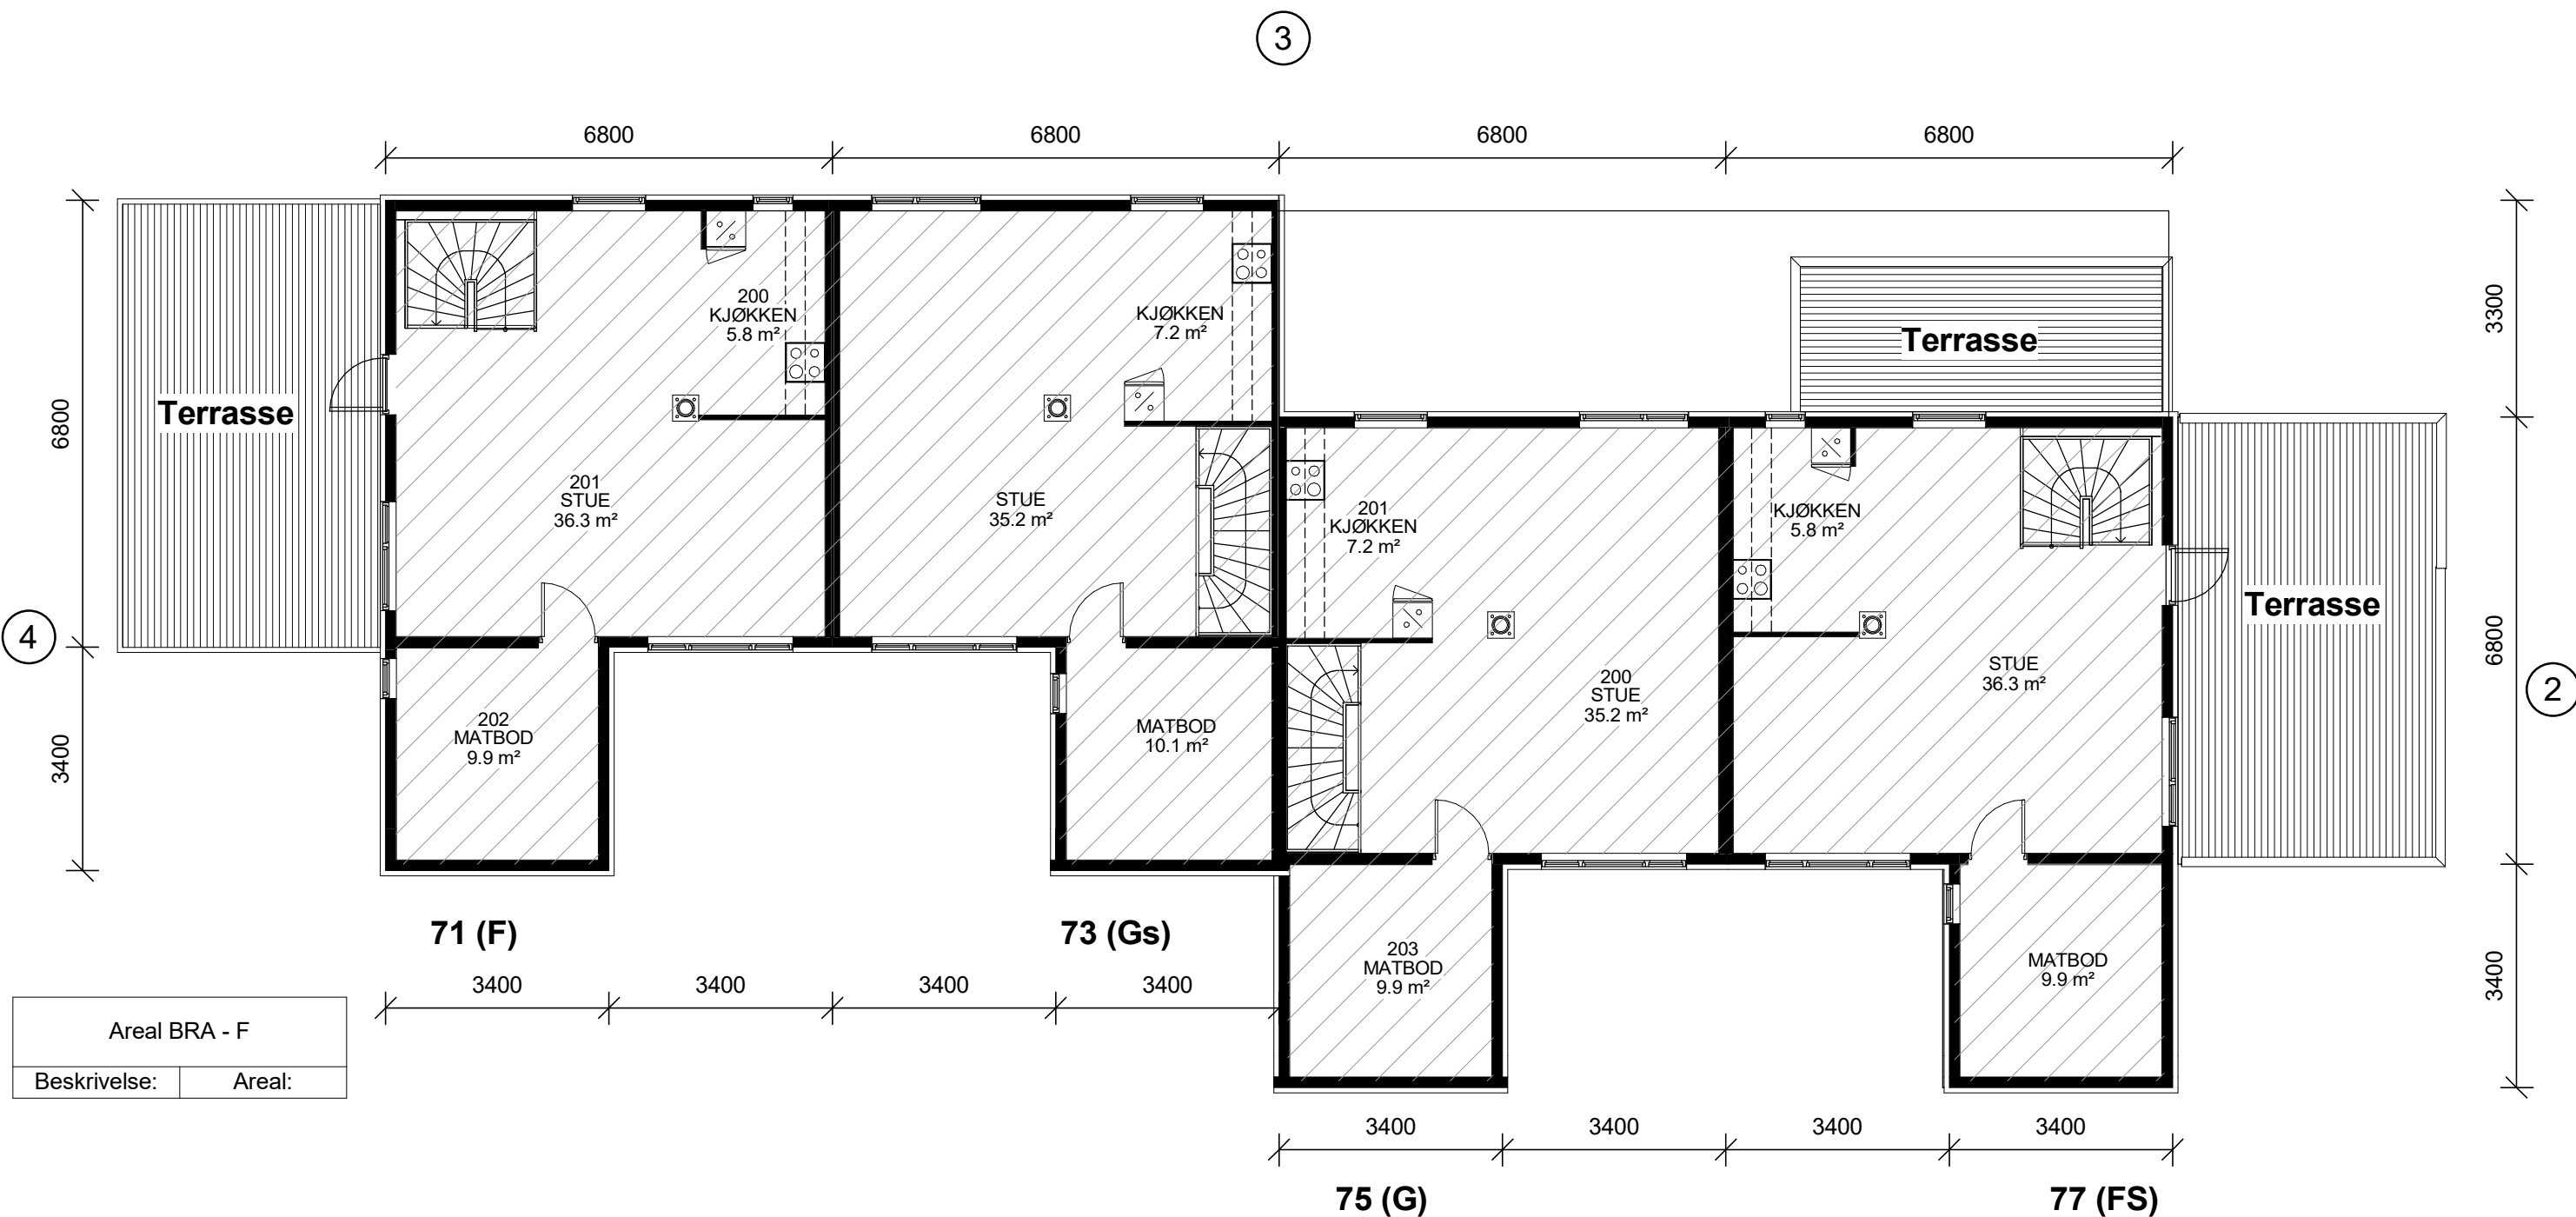

Areal BRA - F	
Beskrivelse:	Areal:

Areal BRA	
Beskrivelse:	Areal:
71 - 1. etg	50.0 m ²
73 - 1. etg	50.9 m ²
71 - 2. etg	48.5 m ²
73 - 2. etg	48.8 m ²
75 - 1. etg	50.6 m ²
77 - 1. etg	50.9 m ²
75 - 2. etg	48.5 m ²

Plan opptegnet etter original tegning. Eventuell endring av planløsning er ukjent.
 Mål og opptegnning av tillegg-bygningsmasse (utvendige boder, utbygg og terrasser) er basert på kommunens kart og bilder fra adressen. Målsetting er ikke kontrollert.

77 - 2. etg	48.8 m ²
	396.4 m ²

Utarbeidet av:
Unikus
 Postboks 4104,
 Terminalveien 10
 8089 Bodø, tlf. 75 56 51 20
 E-mail: post@unikus.no

MEDLEM:	Høgla borettslag
TILTAKSHAVER:	G.nr/B.nr:
BYGGEPLASS:	KOMMUNE:

REV.	DATO	REVISJON	SIGN.
A	23.02.18	Revisjon etter møte	FD
B	07.03.18	Retting	EL

TEGN, INNHOLD:	MALESTOKK:
PLAN 2. ETG	1 : 100
PROSJEKT:	PROSJEKT NR:
HØGLIA 71-73-75-77 as B	20140253
ARKITEKT:	TEGN NR:
DATO: 11.12.17	TEGN: EJB
REV: B	09.02



FASADE 1




FASADE 2


Plan opptegnet etter original tegning. Eventuell endring av planløsning er ukjent.

Mål og opptegning av tillegg i bygningsmasse (utvendige boder, utbygg og terrasser) er basert på kommunens kart og bilder fra adressen. Målsetting er ikke kontrollert.

Utarbeidet av: Unikus Postboks 4104, Terminalveien 10 8089 Bodø, tlf. 75 56 51 20 E-mail: post@unikus.no	MEDLEM: Høglia borettslag	REV. DATO REVISJON SIGN. A 23.02.18 Revisjon etter møte FD B 07.03.18 Retting EL	TEGN, INNHOLD: FASADE 1 og 2	MÅLESTOKK: 1 : 100			
	TILTAKEHVER: G.nr/B.nr:	BYGGEPLASS: KOMMUNE:	PROSJEKT: HØGLIA 71-73-75-77 as B	PROSJEKT NR: 20140253	ARKITEKT: DATO: 11.12.17	TEGN: EJB	REV: B

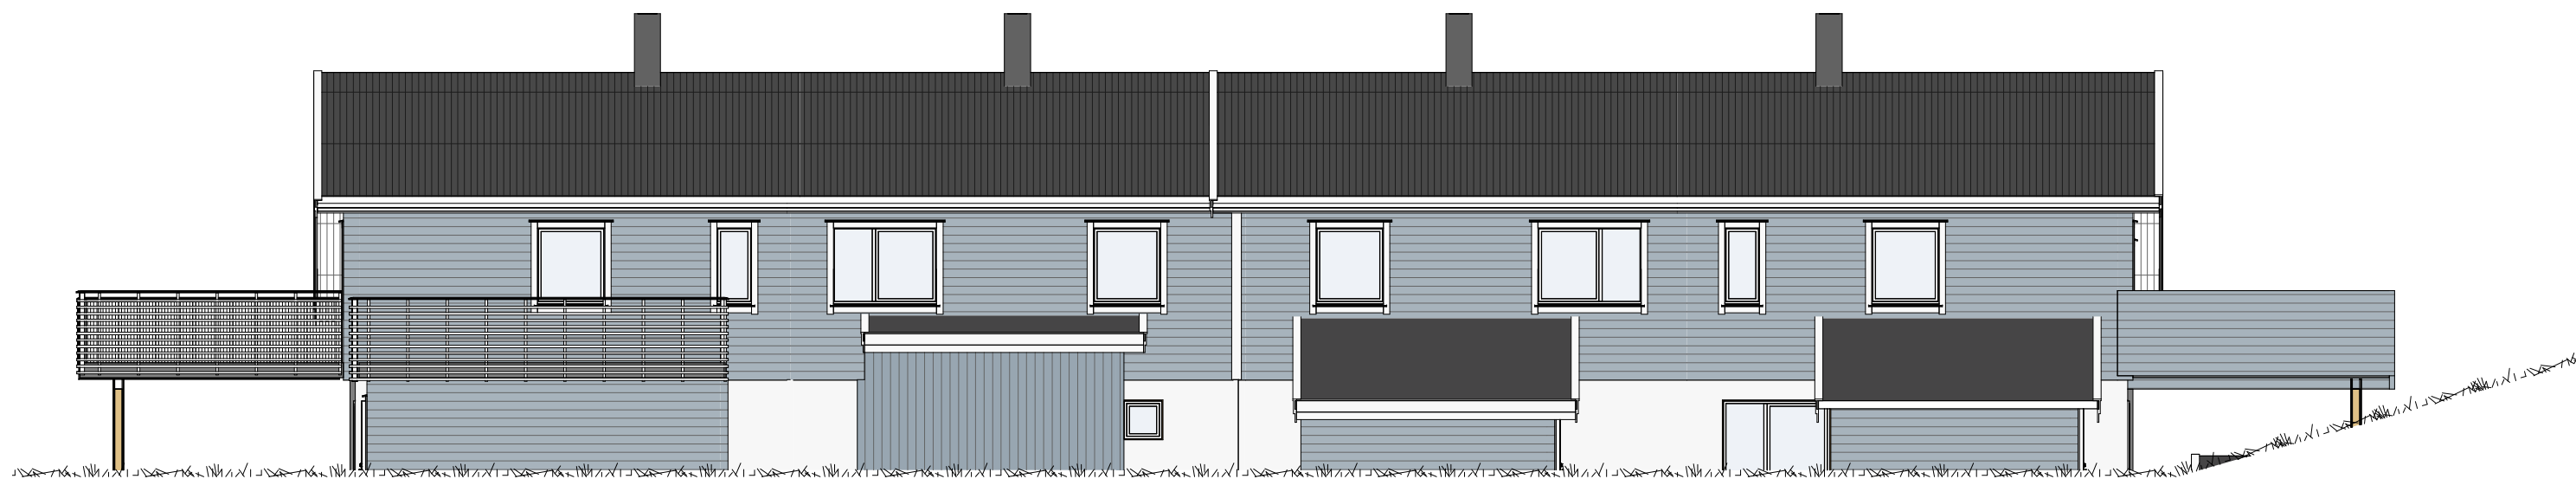

FASADE 3

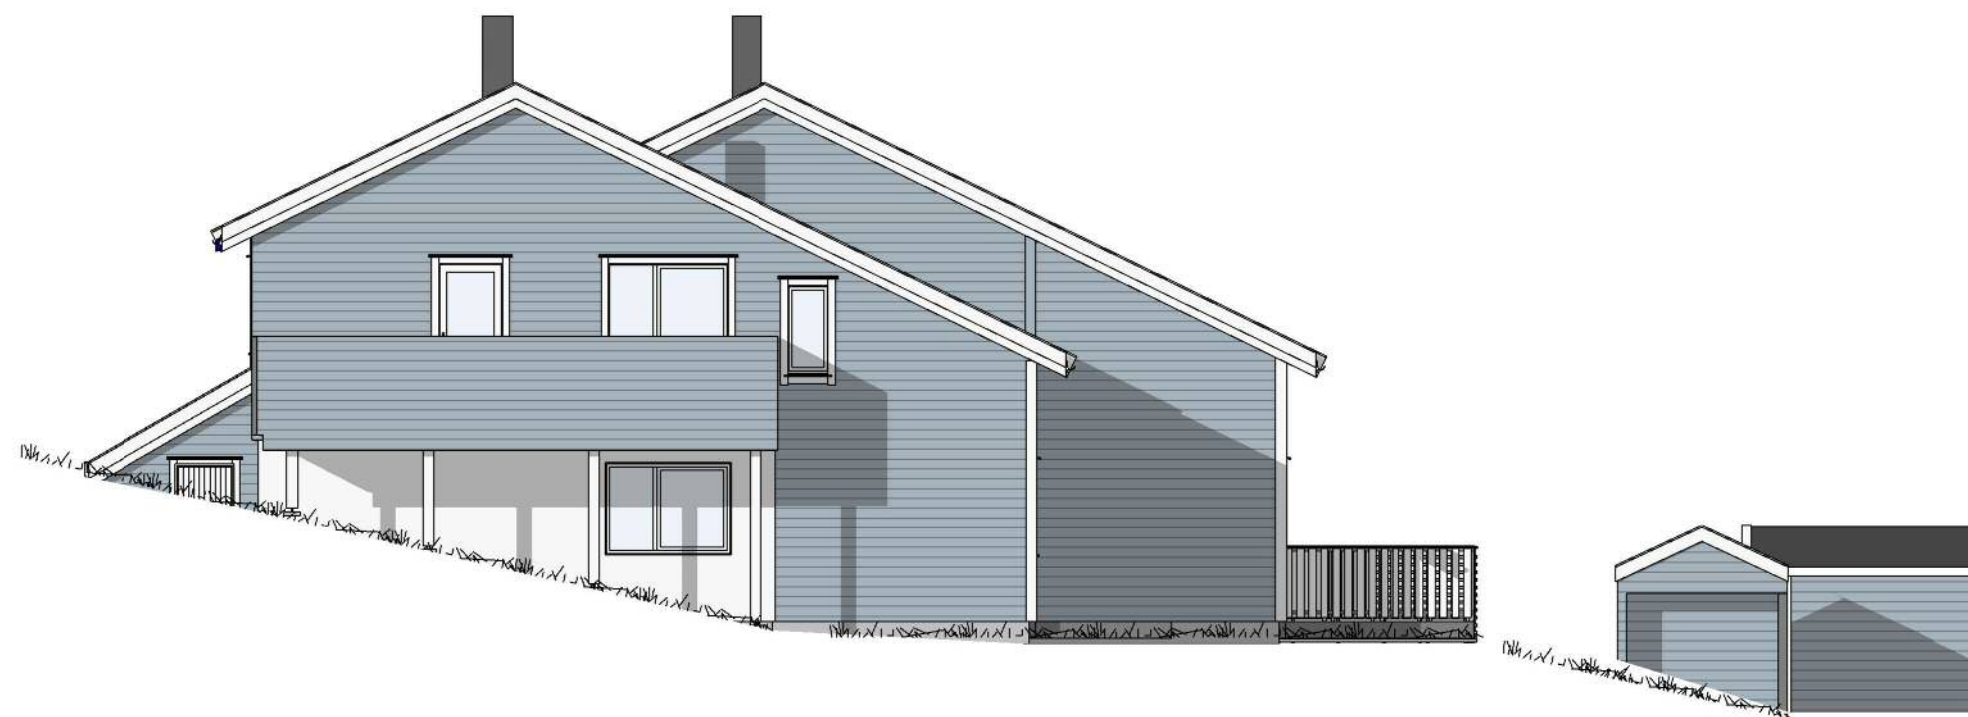

FASADE 4

Plan opptegnet etter original tegning. Eventuell endring av planløsning er ukjent.
Mål og opptegning av tillegg i bygningsmasse (utvendige boder, utbygg og terrasser) er basert på kommunens kart og bilder fra adressen. Målsetting er ikke kontrollert.

Utarbeidet av: Unikus Postboks 4104, Terminalveien 10 8089 Bodø, tlf. 75 56 51 20 E-mail: post@unikus.no	MEDLEM: Høglia borettslag	REV. DATO REVISJON SIGN. A 23.02.18 Revisjon etter møte FD B 07.03.18 Retting EL	TEGN, INNHOLD: FASADE 3 og 4	MÅLESTOKK: 1 : 100
	TILTAKSHAVER: G.nr/B.nr:	BYGGEPLASS: KOMMUNE:	PROSJEKT: HØGLIA 71-73-75-77 as B	PROSJEKT NR: 20140253
			ARKITEKT: DATO: 11.12.17	TEGN: EJB
			REV: B	TEGN.NR: 09.04