

Areal BRA	
Beskrivelse:	Areal:
87 - 1.etg	51.6 m ²
87 - 2. etg	49.1 m ²
89 - 1.etg	50.0 m ²
89 - 2.etg	49.1 m ²
	199.7 m ²

 ORIGINAL PLAN

Plan opptegnet etter original tegning. Eventuell endring av planløsning er ukjent.
Mål og opptegning av tillegg i bygningsmasse (utvendige boder, utbygg og terrasser) er basert på kommunens kart og bilder fra adressen. Målsetting er ikke kontrollert.

Utarbeidet av: Unikus Postboks 4104, Terminalveien 10 8089 Bodø, tlf. 75 56 51 20 E-mail: post@unikus.no	MEDLEM: Høglia borettslag	REV. A DATO 23.02.18 REVISJON Revisjon etter møte SIGN. FD	TEGN. INNHOLD: PLAN 1. ETG	MÅLESTOKK: 1 : 100
	TILTAKSHAVER: G.nr/B.nr:	REV. B DATO 07.03.18 REVISJON Retting SIGN. EL	PROSJEKT: HØGLIA 87-89 As Built	PROSJEKT NR: 20140253
BYGGEPLASS: KOMMUNE:			ARKITEKT: DATO: 11.12.17 TEGN: EJB REV: B	TEGN. NR: 09.01



Areal BRA	
Beskrivelse:	Areal:
87 - 1.etg	51.6 m ²
87 - 2. etg	49.1 m ²
89 - 1.etg	50.0 m ²
89 - 2.etg	49.1 m ²
	199.7 m ²

Plan opptegnet etter original tegning. Eventuell endring av planløsning er ukjent.
Mål og opptegning av tillegg i bygningsmasse (utvendige boder, utbygg og terrasser) er basert på kommunens kart og bilder fra adressen. Målsetting er ikke kontrollert.

Utarbeidet av:
Unikus
Postboks 4104,
Terminalveien 10
8089 Bodø, tlf. 75 56 51 20
E-mail: post@unikus.no

MEDLEM:
Høgla borettslag

TILTAKSHAVER: _____ G.nr/B.nr: _____

BYGGEPLASS: _____ KOMMUNE: _____

REV.	DATO	REVISJON	SIGN.
A	23.02.18	Revisjon etter møte	FD
B	07.03.18	Retting	EL

TEGN, INNHOLD:
PLAN 2. ETG

PROSJEKT:
HØGLIA 87-89 As Built

ARKITEKT: _____ DATO: 11.12.17 TEGN: EJB REV: B


MÅLESTOKK:
1 : 100

PROSJEKT NR:
20140253

TEGN NR:
09.02



FASADE 1

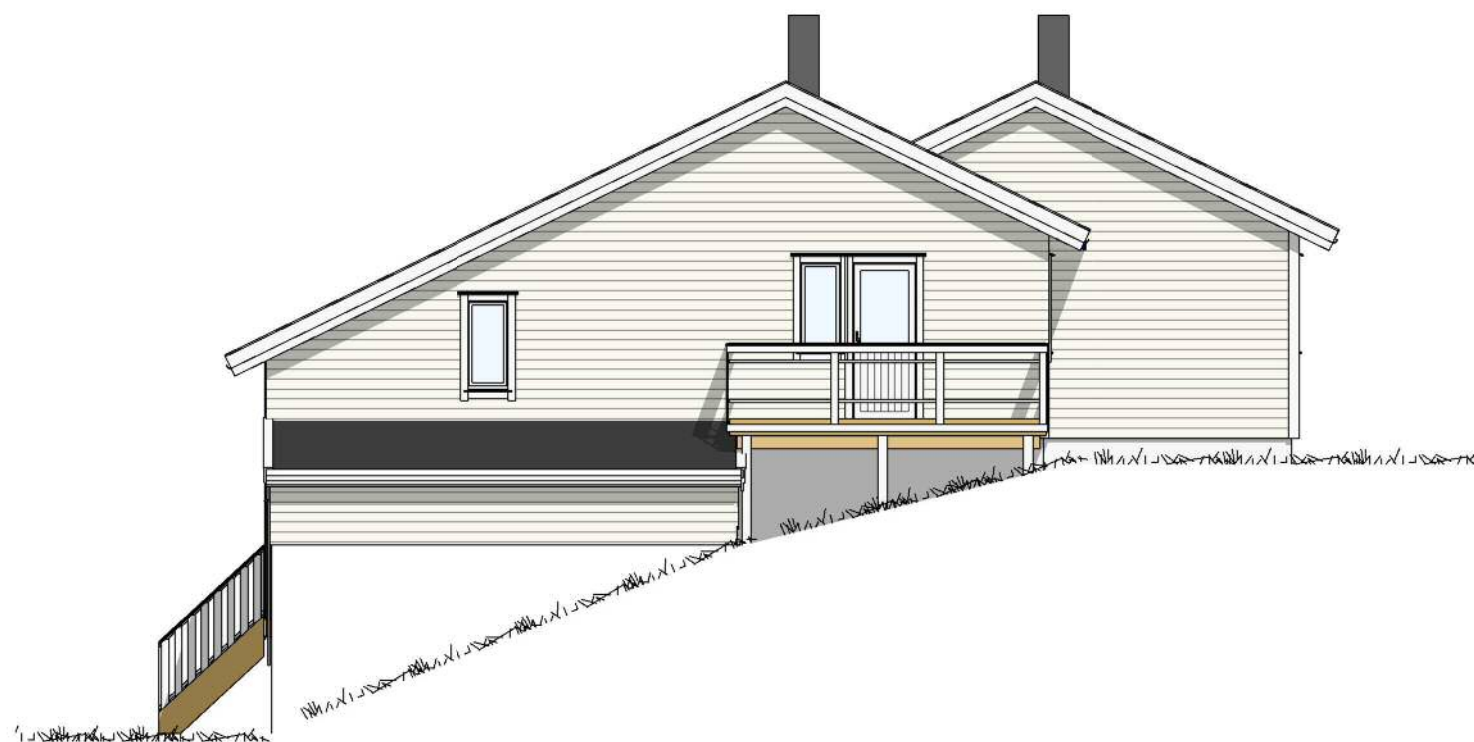

FASADE 2

Plan opptegnet etter original tegning. Eventuell endring av planløsning er ukjent.
Mål og opptegning av tillegg i bygningsmasse (utvendige boder, utbygg og terrasser) er basert på kommunens kart og bilder fra adressen. Målsetting er ikke kontrollert.

Utarbeidet av: Unikus Postboks 4104, Terminalveien 10 8089 Bodø, tlf. 75 56 51 20 E-mail: post@unikus.no	MEDLEM: Høglia borettslag	G.nr/B.nr: _____	REV. DATO REVISJON SIGN. A 23.02.18 Revisjon etter møte FD B 07.03.18 Retting EL	TEGN, INNHOLD: FASADE 1 OG 2	MÅLESTOKK: 1 : 100			
	TILTAKSHAVER: _____	BYGGEPLASS: KOMMUNE: _____	PROSJEKT: HØGLIA 87-89 As Built	PROSJEKT NR: 20140253	ARKITEKT: _____	DATO: 11.12.17	TEGN: EJB	REV: B



FASADE 3



FASADE 4

Plan opptegnet etter original tegning. Eventuell endring av planløsning er ukjent.
Mål og opptegning av tillegg i bygningsmasse (utvendige boder, utbygg og terrasser) er basert på kommunens kart og bilder fra adressen. Målsetting er ikke kontrollert.

Utarbeidet av: Unikus Postboks 4104, Terminalveien 10 8089 Bodø, tlf. 75 56 51 20 E-mail: post@unikus.no	MEDLEM: Høglia borettslag	TILTAKSHAVER: G.nr/B.nr:	BYGGEPLASS: KOMMUNE:	REV. DATO REVISJON SIGN. A 23.02.18 Revisjon etter møte FD B 07.03.18 Retting EL	TEGN, INNHOLD: FASADE 3 OG 4	MÅLESTOKK: 1 : 100
	PROSJEKT: HØGLIA 87-89 As Built		PROSJEKT NR: 20140253	ARKITEKT: DATO: 11.12.17	TEGN: EJB	REV: B