



Areal BRA	
Beskrivelse:	Areal:
93 A	50.2 m ²
91 A	49.8 m ²
	100.0 m ²

Plan optegnet etter original tegning. Eventuell endring av planløsning er ukjent.
Mål og optegning av tillegg i bygningsmasse (utvendige boder, utbygg og terrasser) er basert på kommunens kart og bilder fra adressen. Målsetting er ikke kontrollert.

Utarbeidet av:
Unikus
Postboks 4104,
Terminalveien 10
8089 Bodø, tlf. 75 56 51 20
E-mail: post@unikus.no


MEDLEM:
Høgla borettslag

TILTAKSHAVER: _____ G.nr/B.nr: _____

BYGGEPLASS: _____ KOMMUNE: _____

REV.	DATO	REVISJON	SIGN.
A	12.03.18	Areal	EL

TEGN, INNHOLD: PLAN 1 ETG			MALESTOKK: 1 : 100
PROSJEKT: HØGLIA 91-93 - AS BUILT			PROSJEKT NR: 20140269
ARKITEKT:	DATO: 12.12.17	TEGN: EJB	REV: A
			TEGN.NR: 09.01

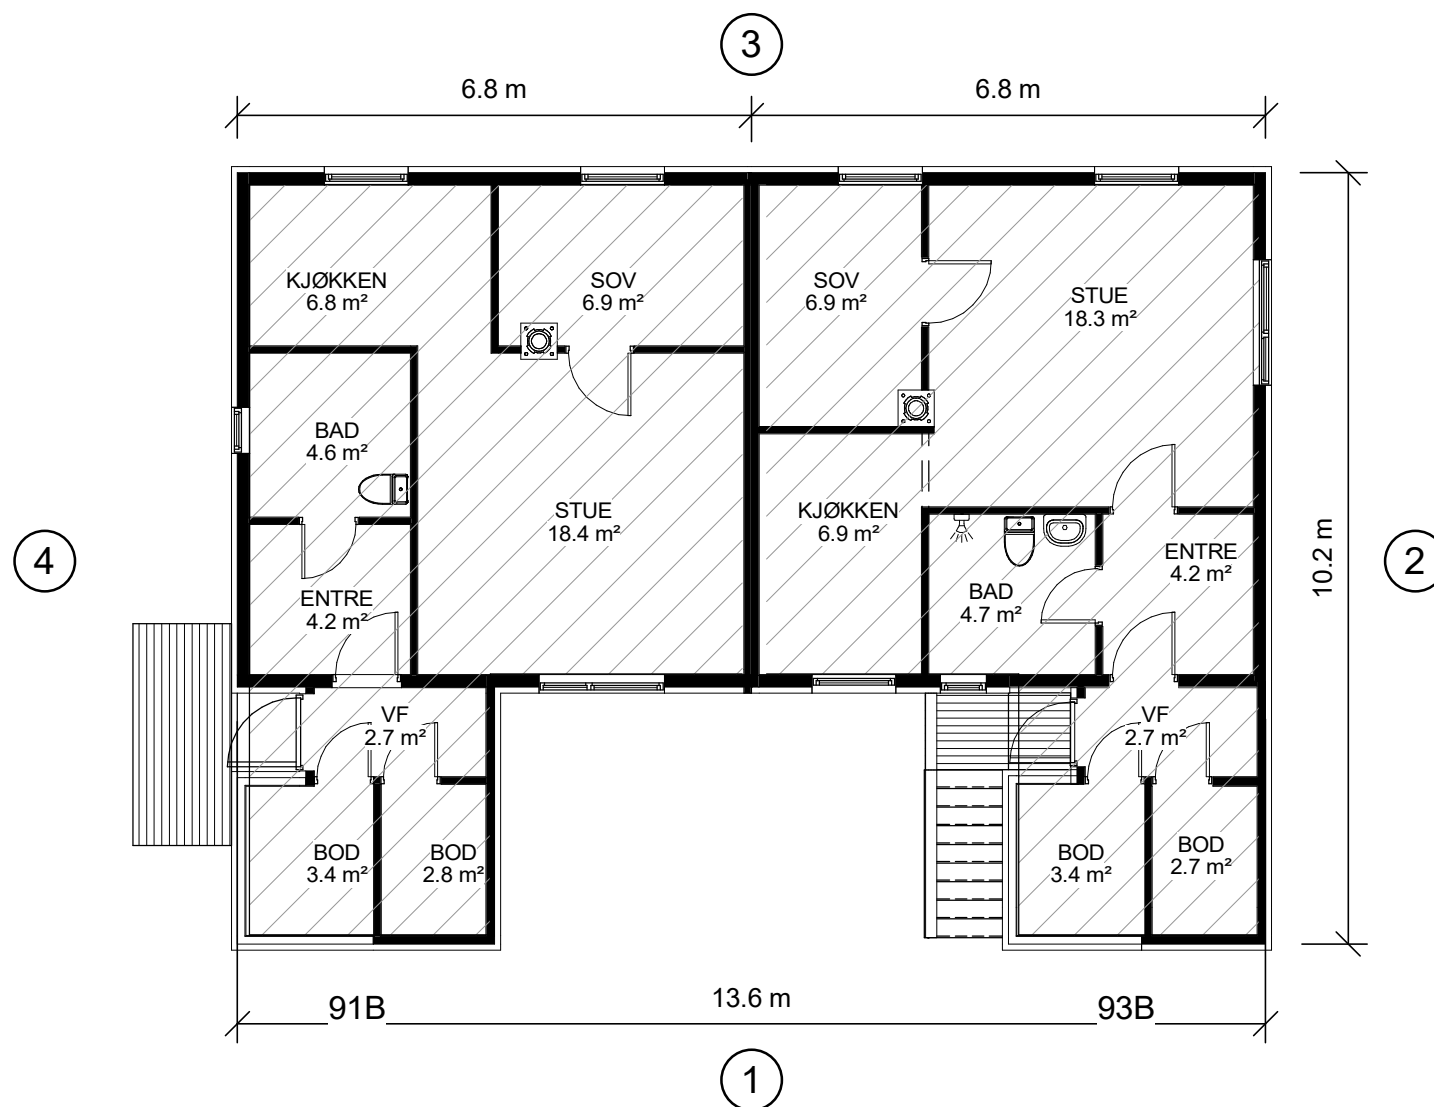

AREAL BRA	
Beskrivelse:	Areal:
93 B	52.0 m ²
91 B	52.0 m ²
	103.9 m ²

Plan opptegnet etter original tegning. Eventuell endring av planløsning er ukjent.
Mål og opptegning av tillegg i bygningsmasse (utvendige boder, utbygg og terrasser) er basert på kommunens kart og bilder fra adressen. Målsetting er ikke kontrollert.

Utarbeidet av:
Unikus
Postboks 4104,
Terminalveien 10
8089 Bodø, tlf. 75 56 51 20
E-mail: post@unikus.no

MEDLEM:
Høgla borettslag

TILTAKSHAVER: _____ G.nr/B.nr: _____

BYGGEPLASS: _____ KOMMUNE: _____

REV.	DATO	REVISJON	SIGN.
A	12.03.18	Areal	EL

TEGN, INNHOLD:
PLAN 2. ETG


PROSJEKT:
HØGLIA 91-93 - AS BILDT

ARKITEKT: _____ DATO: 12.12.17 TEGN: EJB REV: A


MALESTOKK:
1 : 100

PROSJEKT NR:
20140269

TEGN.NR:
09.02

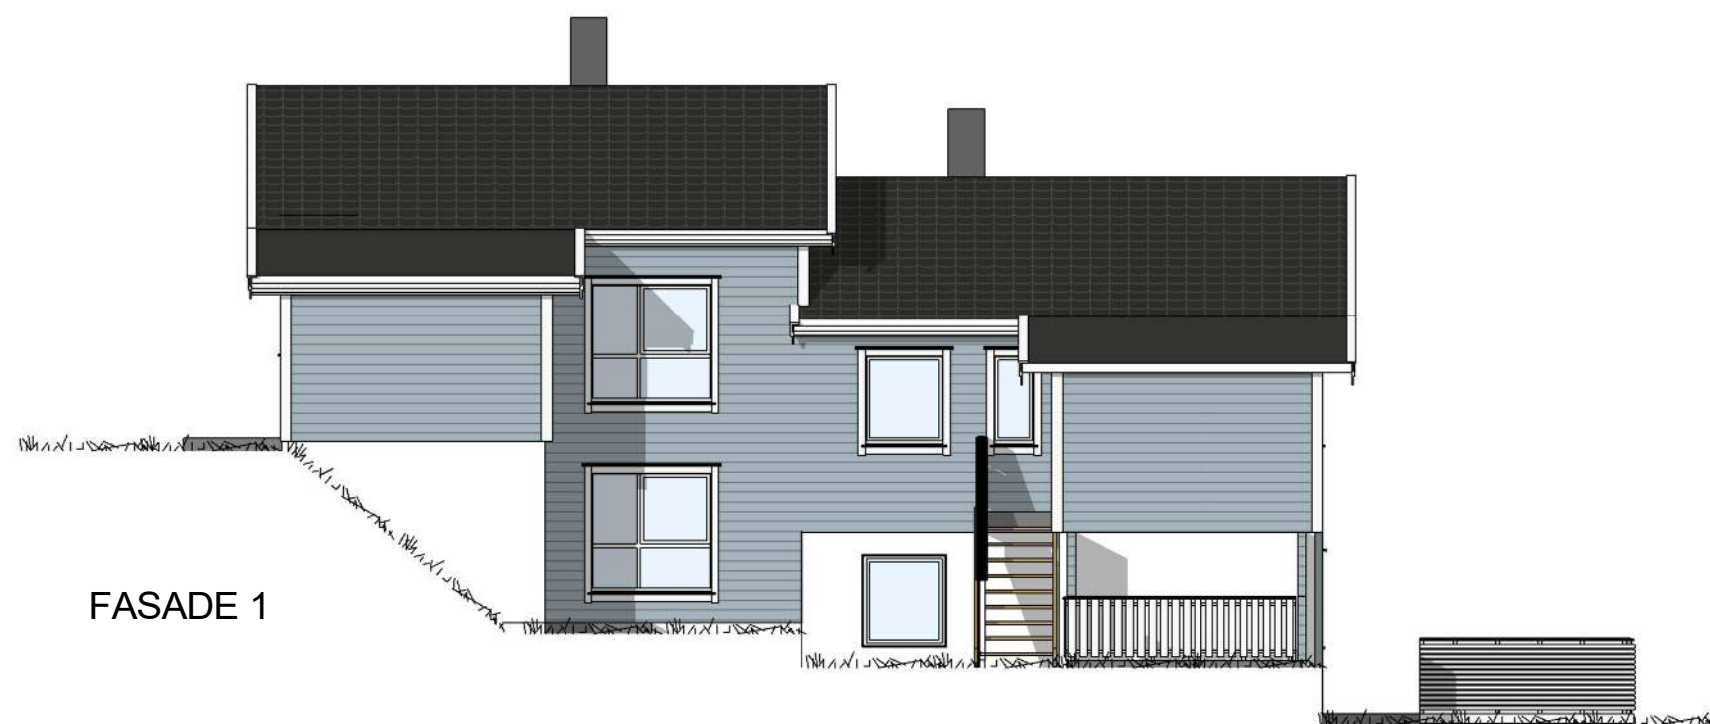

FASADE 1

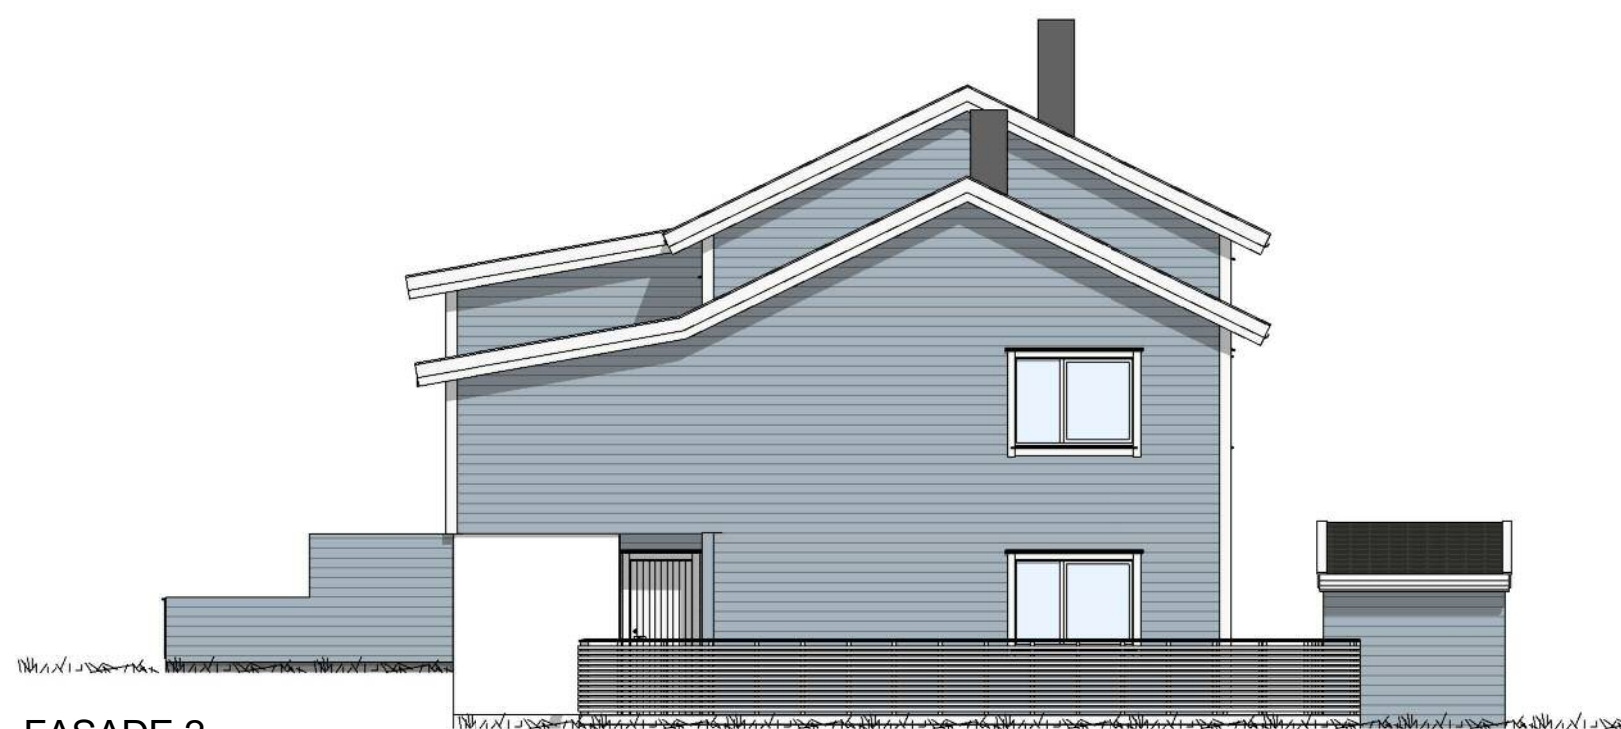


FASADE 2

Plan opptegnet etter original tegning. Eventuell endring av planløsning er er ukjent.
Mål og opptegning av tillegg i bygningsmasse (utvendige boder, utbygg og terrasser) er basert på kommunens kart og bilder fra adressen. Målsetting er ikke kontrollert.

Utarbeidet av: Unikus Postboks 4104, Terminalveien 10 8089 Bodø, tlf. 75 56 51 20 E-mail: post@unikus.no	MEDLEM: Høglia borettslag	REV. DATO REVISJON SIGN. A 12.03.18 Areal EL	TEGN, INNHOLD: FASADE 1 OG 2	MÅLESTOKK: 1 : 100
	TILTAKSHAVER: G.nr/B.nr:	BYGGEPLASS: KOMMUNE:	PROSJEKT: HØGLIA 91-93 - AS BILDT	PROSJEKT NR: 20140269
			TEGN: EJB	REV: A
			TEGN.NR: 09.03	



FASADE 3

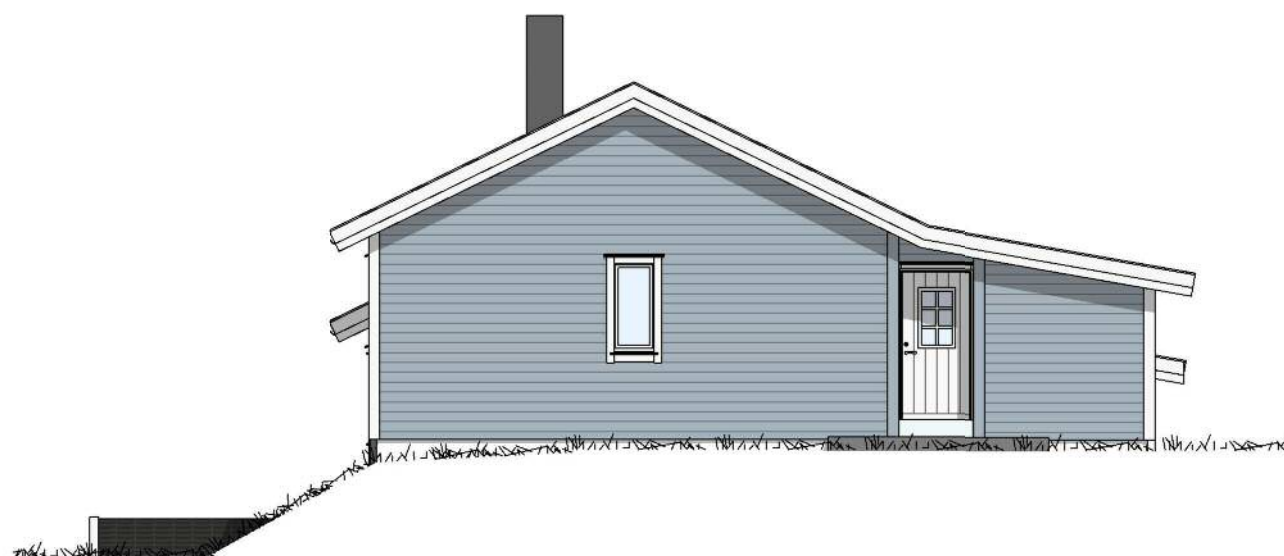

FASADE 4

Plan opptegnet etter original tegning. Eventuell endring av planløsning er ukjent.
Mål og opptegning av tillegg i bygningsmasse (utvendige boder, utbygg og terrasser) er basert på kommunens kart og bilder fra adressen. Måsetting er ikke kontrollert.

Utarbeidet av: Unikus Postboks 4104, Terminalveien 10 8089 Bodø, tlf. 75 56 51 20 E-mail: post@unikus.no	MEDLEM: Høglia borettslag	TILTAKSHAVER: G.nr/B.nr:	BYGGEPLASS: KOMMUNE:	REV. DATO REVISJON SIGN. A 12.03.18 Areal EL	TEGN, INNHOLD: FASADE 3 OG 4	MÅLESTOKK: 1 : 100
	PROSJEKT: HØGLIA 91-93 - AS BILDT		PROSJEKT NR: 20140269	ARKITEKT: DATO: 12.12.17 TEGN: EJB REV: A	TEGN.NR: 09.04	