

Areal BRA	
Beskrivelse:	Areal:
97 - 1. etg	64.4 m ²
95 - 1. etg	64.4 m ²
97 - Sokkel	62.9 m ²
95 - Sokkel	62.9 m ²
	254.6 m ²



Plan opptegnet etter original tegning. Eventuell endring av planløsning er ukjent.
Mål og opptegning av tillegg i bygningsmasse (utvendige boder, utbygg og terrasser) er basert på kommunens kart og bilder fra adressen. Målsetting er ikke kontrollert.

Utarbeidet av: Unikus Postboks 4104, Terminalveien 10 8089 Bodø, tlf. 75 56 51 20 E-mail: post@unikus.no	MEDLEM: Høglia borettslag	REV. DATO REVISJON SIGN. A 26.02.18 Rev. etter møte B 07.03.18 Retting EL	TEGN, INNHOLD: PLAN SOKKEL	MÅLESTOKK: 1 : 100
	TILTAKSHAVER: G.nr/B.nr:	BYGGEPLASS: KOMMUNE:	PROSJEKT: HØGLIA 95,97 AS BUILT	PROSJEKT NR: 20140253



Plan opptegnet etter original tegning. Eventuell endring av planløsning er ukjent.
Mål og opptegning av tillegg i bygningsmasse (utvendige boder, utbygg og terrasser) er basert på kommunens kart og bilder fra adressen. Målsetting er ikke kontrollert.

Utarbeidet av:
Unikus
Postboks 4104,
Terminalveien 10
8089 Bodø, tlf. 75 56 51 20
E-mail: post@unikus.no


MEDLEM:
Høgla borettslag

TILTAKSHAVER: G.nr/B.nr:
BYGGEPLASS: KOMMUNE:


REV. DATO REVISJON SIGN.
A 26.02.18 Rev. etter møte
B 07.03.18 Retting EL

TEGN, INNHOLD:
PLAN 1. ETG
PROSJEKT:
HØGLIA 95,97 AS BUILT
ARKITEKT: DATO: 12.12.17 TEGN: EJB REV: B

MÅLSTOKK:
1 : 100
PROSJEKT NR:
20140253
TEGN.NR:
09.02

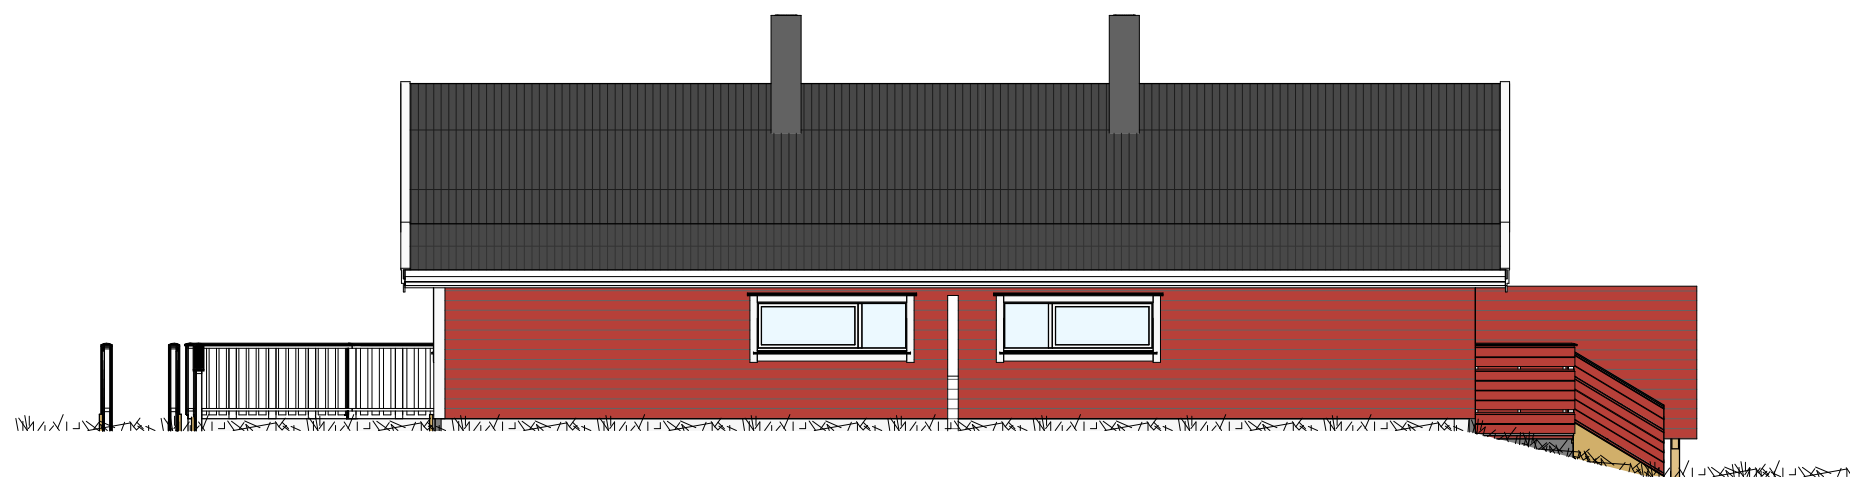

FASADE 1

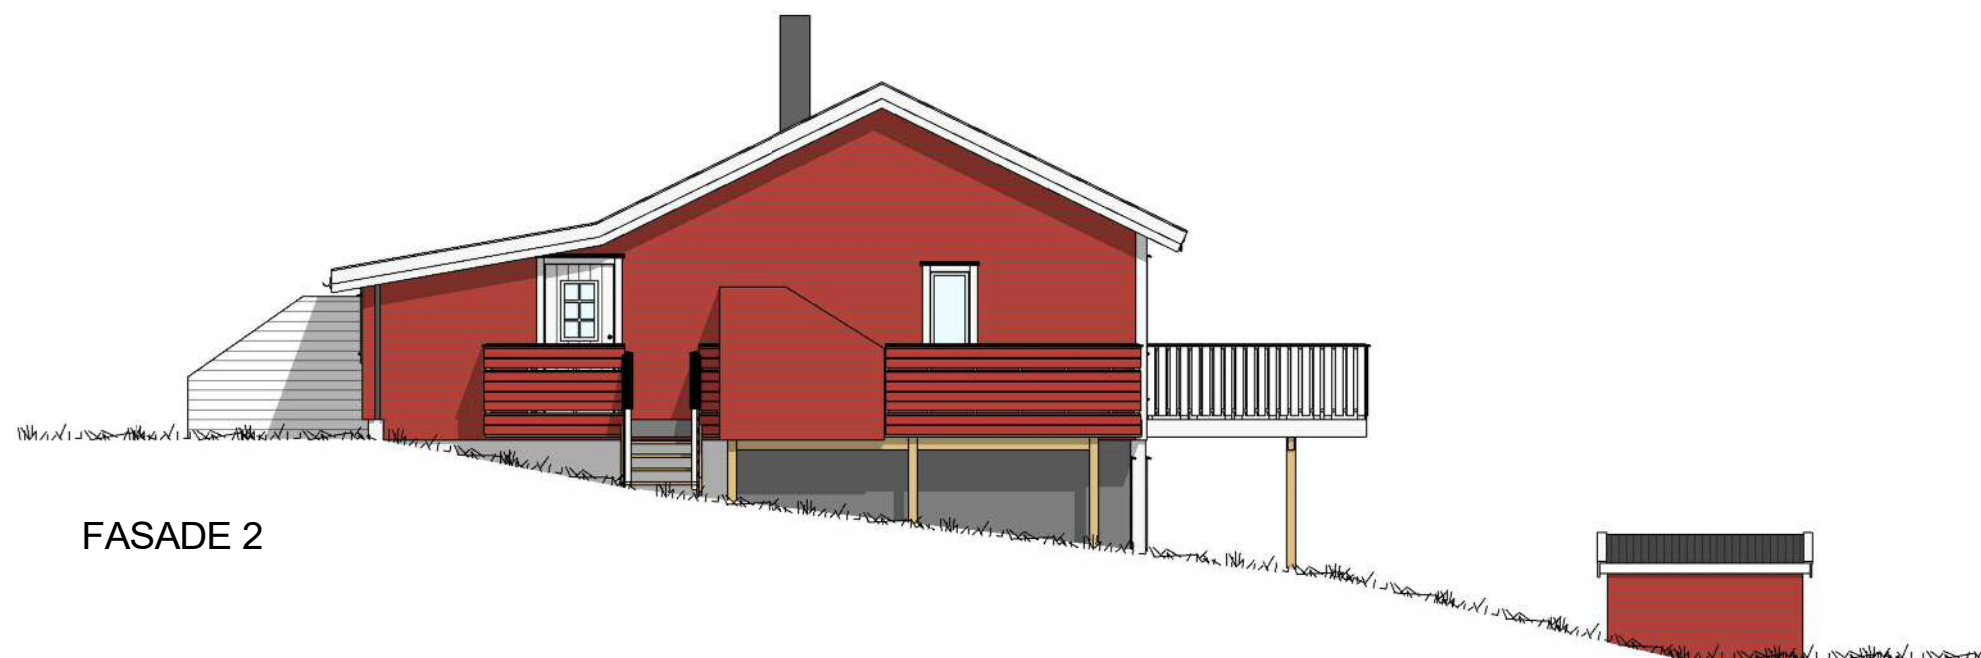

FASADE 2

Plan opptegnet etter original tegning. Eventuell endring av planløsning er ukjent.
Mål og opptegning av tillegg i bygningsmasse (utvendige boder, utbygg og terrasser) er basert på kommunens kart og bilder fra adressen. Målsetting er ikke kontrollert.

Utarbeidet av: Unikus Postboks 4104, Terminalveien 10 8089 Bodø, tlf. 75 56 51 20 E-mail: post@unikus.no	MEDLEM: Høglia borettslag	G.nr/B.nr: _____	REV. DATO REVISJON SIGN. A 26.02.18 Rev. etter møte B 07.03.18 Retting EL	TEGN, INNHOLD: FASADE 1 OG 2	MÅLESTOKK: 1 : 100
	TILTAKSHAVER: _____	BYGGEPLASS: _____	KOMMUNE: _____	PROSJEKT: HØGLIA 95,97 AS BUILT	PROSJEKT NR: 20140253
			DATO: 12.12.17	TEGN: EJB	REV: B
				TEGN.NR: 09.03	



FASADE 3



FASADE 4

Plan opptegnet etter original tegning. Eventuell endring av planløsning er ukjent.
Mål og opptegning av tillegg i bygningsmasse (utvendige boder, utbygg og terrasser) er basert på kommunens kart og bilder fra adressen. Målsetting er ikke kontrollert.

Utarbeidet av: Unikus Postboks 4104, Terminalveien 10 8089 Bodø, tlf. 75 56 51 20 E-mail: post@unikus.no	MEDLEM: Høglia borettslag	TILTAKSHAVER: G.nr/B.nr:	REV. DATO REVISJON SIGN. A 26.02.18 Rev. etter møte B 07.03.18 Retting EL	TEGN, INNHOLD: FASADE 3 OG 4	MÅLESTOKK: 1 : 100
	BYGGEPLASS: KOMMUNE:	PROSJEKT: HØGLIA 95,97 AS BUILT	PROSJEKT NR: 20140253	ARKITEKT:	DATO: 12.12.17 TEGN: EJB REV: B