

Areal BRA	
Beskrivelse:	Areal:
99 1.etg	53.7 m ²
101 1.etg	62.6 m ²
103 1.etg	53.7 m ²
105 1.etg	62.6 m ²
105 2.etg	53.5 m ²
103 2.etg	53.5 m ²
101 2.etg	53.5 m ²
99 2.etg	53.5 m ²
Totalt	446.9 m²

Plan opptegnet etter original tegning. Eventuell endring av planløsning er ukjent.
 Mål og opptegning av tillegg i bygningsmasse (utvendige boder, utbygg og terrasser) er basert på kommunens kart og bilder fra adressen. Målsetting er ikke kontrollert.

ORIGINAL PLAN

Utarbeidet av: Unikus Postboks 4104, Terminalveien 10 8089 Bodø, tlf. 75 56 51 20 E-mail: post@unikus.no	MEDLEM: Høgla borettslag	REV. DATO REVISJON SIGN. A 06.03.18 Areal EL	TEGN. INNHOLD: PLAN 1. ETG	MÅLESTOKK: 1 : 100
	TILTAKSHAVER: G.nr/B.nr:	BYGGEPLASS: KOMMUNE:	PROSJEKT NR: HØGLIA 99-101-103-105 as B 20140269	PROSJEKT NR: 20140269
		DATO: 12.12.17	TEGN: EJB	REV: A




Plan opptegnet etter original tegning. Eventuell endring av planløsning er ukjent.
 Mål og opptegning av tillegg i bygningsmasse (utvendige boder, utbygg og terrasser) er basert på kommunens kart og bilder fra adressen. Målsetting er ikke kontrollert.

Utarbeidet av: Unikus Postboks 4104, Terminalveien 10 8089 Bodø, tlf. 75 56 51 20 E-mail: post@unikus.no	MEDLEM: Høglia borettslag	REV. DATO REVISJON SIGN. A 06.03.18 Areal EL	TEGN. INNHOLD: PLAN 2. ETG	MÅLESTOKK: 1 : 100
	TILTAKSHAVER: G.nr/B.nr:	BYGGEPLASS: KOMMUNE:	PROSJEKT: HØGLIA 99-101-103-105 as B	PROSJEKT NR: 20140269
			DATO: 12.12.17 TEGN: EJB REV: A	TEGN. NR: 09.02



FASADE 1

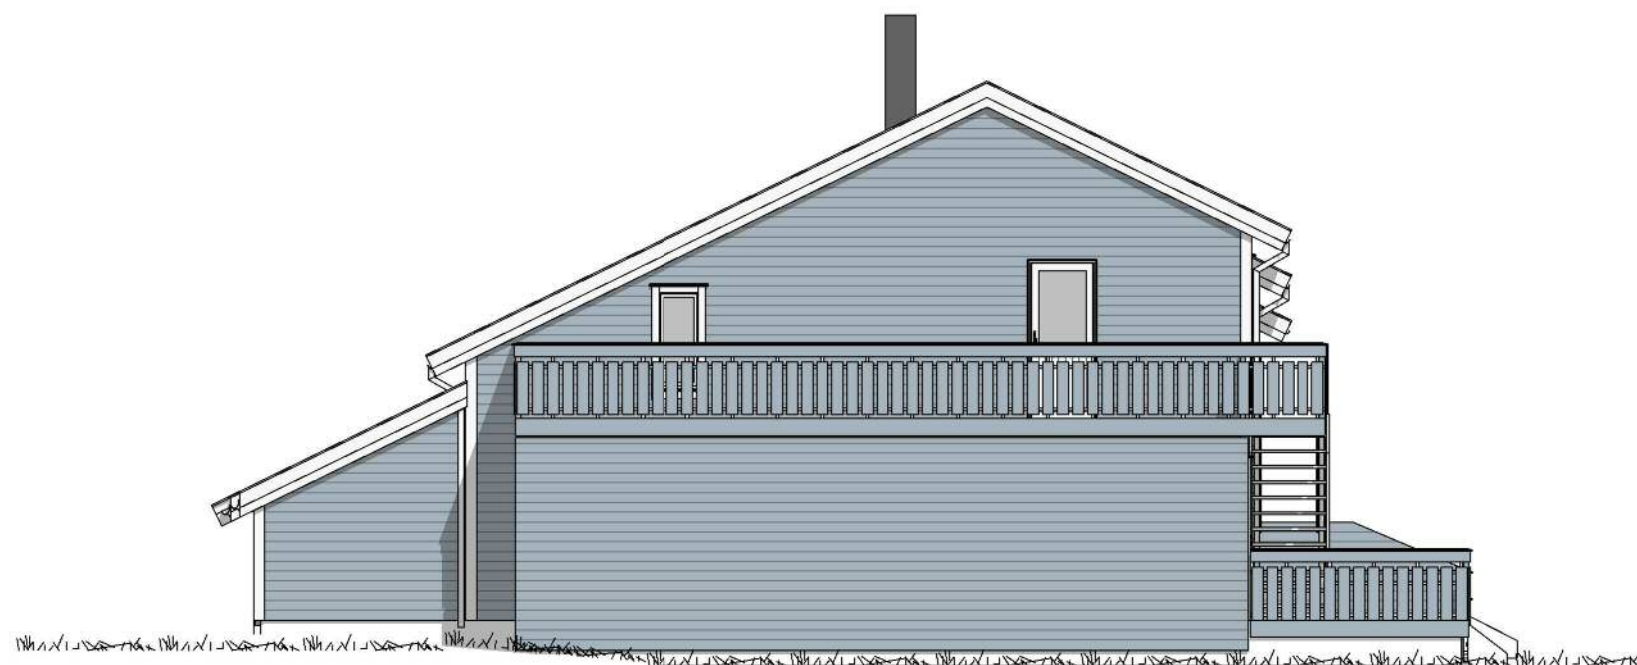

FASADE 2

Plan opptegnet etter original tegning. Eventuell endring av planløsning er ukjent.
Mål og opptegning av tillegg i bygningsmasse (utvendige boder, utbygg og terrasser) er basert på kommunens kart og bilder fra adressen. Målsetting er ikke kontrollert.

Utarbeidet av: Unikus Postboks 4104, Terminalveien 10 8089 Bodø, tlf. 75 56 51 20 E-mail: post@unikus.no	MEDLEM: Høglia borettslag	G.nr/B.nr: _____	REV. DATO REVISJON SIGN. A 06.03.18 Areal EL	TEGN, INNHOLD: FASADE 1 OG 2	MÅLESTOKK: 1 : 100
	TILTAKSHAVER: _____	BYGGEPLASS: _____	KOMMUNE: _____	PROSJEKT: HØGLIA 99-101-103-105 as B	PROSJEKT NR: 20140269
				DATO: 12.12.17	TEGN: EJB
				REV: A	TEGN.NR: 09.03



FASADE 3



FASADE 4

Plan opptegnet etter original tegning. Eventuell endring av planløsning er ukjent.
Mål og opptegning av tillegg i bygningsmasse (utvendige boder, utbygg og terrasser) er basert på kommunens kart og bilder fra adressen. Målsetting er ikke kontrollert.

Utarbeidet av: Unikus Postboks 4104, Terminalveien 10 8089 Bodø, tlf. 75 56 51 20 E-mail: post@unikus.no	MEDLEM: Høglia borettslag	TILTAKSHAVER: G.nr/B.nr:	BYGGEPLASS: KOMMUNE:	REV. DATO REVISJON SIGN. A 06.03.18 Areal EL	TEGN, INNHOLD: FASADE 3 OG 4	MÅLESTOKK: 1 : 100	
	PROSJEKT: HØGLIA 99-101-103-105 as B		PROSJEKT NR: 20140269	ARKITEKT:	DATO: 12.12.17	TEGN: EJB	REV: A